

Ti/ulw
13 09 2000 40

Belchatów, dn. 31.08.2000

OS.VI.6223-2p/2000

DECYZJA

Działając na podstawie art.38 ustawy z dn. 05.czerwca 1998 roku o samorządzie powiatowym (Dz. U. Nr 91, poz. 578), w związku z art. 20 ust. 1 i 2, art. 53 ust. 2 pkt 1, art. 23 ust. 1 ustawy z dnia 24 października 1974 roku - "Prawo Wodne" (Dz. U. Nr 38, poz. 230 - z późniejszymi zmianami) oraz art. 104 k.p.a. po rozpatrzeniu wniosku Zakładu Wodociągów i Kanalizacji "Wod-Kan" Spółka z o.o. w Belchatowie, ul. Pabianicka 72 z dn. 28 czerwca 2000 roku , znak: DT/1028/2000 rok, otrzymanego w dniu 30.06.2000 roku

postanawiam

I. Zezwolić Prezydentowi Miasta Belchatowa na:

1.Pobór wód podziemnych z ujęcia komunalnego "Myszaki" w Belchatowie za pomocą studni głębinowych nr: II, IV, V, VI, VII, VIII, IX, X, XI w ilości:

$$Q_{\max,h} = 900,0 \text{ m}^3/\text{h}$$

w ramach zatwierdzonych zasobów eksploatacyjnych ujęcia wody "Myszaki" w Belchatowie według stanu na dzień 30.09.1999 roku decyzją z dnia : 29.05.2000 roku nr PZ/PT. VIII-7441-1/2000 w ilości: $Q = 900 \text{ m}^3/\text{h}$, $S = 16-38 \text{ m}$.

2. Eksploatację urządzeń służących do poboru wody.

II. Zobowiązać użytkownika ujęcia do:

1. Prowadzenia pomiarów ilości pobieranej wody raz dziennie o stałej porze i zapisywania tych danych w specjalnie w tym celu prowadzonym rejestrze.
2. Prowadzenie pomiarów lustra wody i wydajności studni raz na miesiąc i zapisywanie tych danych w książkach eksploatacji studni.
3. Utrzymywanie stref ochronnych zgodnie z obowiązującymi przepisami.
4. Utrzymywanie ujęcia w dobrym stanie technicznym i w pełnej sprawności eksploatacyjnej.

IV. Tut. Starostwo zastrzega sobie prawo nałożenia dodatkowych obowiązków w terminie późniejszym - o ile zajdzie taka potrzeba.

Sekretariat
Zakład Wodociągów i Kanalizacji
„WOD-KAN” Spółka z o.o.
Wpłynęło dnia 13.08.00
Podpis 1670

V. Anulować dotychczasowe pozwolenie wodnoprawne udzielone Prezydentowi Miasta Bełchatowa decyzją z dnia 01.03.1995 r., znak: OS.VI.6210-3/95 przedłużoną decyzjami z dnia 07.01.1997 r., znak: OS.VI.6210-84/96/97 i z dnia 14.06.1999 roku, znak: 03.VI.6210-6/99, które było pozwoleniem warunkowym.

VI. Pozwolenie niniejsze wydaje się na czas oznaczony, tj. do dnia 31 grudnia 2015 roku.

Uzasadnienie

Zakład Wodociągów i Kanalizacji " Wod-Kan" Spółka z o.o.w Bełchatowie, ul. Pabianicka 72 wystąpił do Starostwa Powiatowego w Bełchatowie z wnioskiem o wydanie pozwolenia wodnoprawnego dla ujęcia komunalnego "Myszaki" w Bełchatowie, załączając do wniosku kserokopię decyzji Łódzkiego Urzędu Wojewódzkiego w Łodzi, Placówka Zamiejscowa w Piotrkowie Trybunalskim, ul. Sienkiewicza 16a, z dnia 29.05.2000, znak: PZ/PT.VIII-7441-1/2000 - zatwierdzającej dokumentację hydrogeologiczną zasobów eksploatacyjnych ujęcia wody "Myszaki" w Bełchatowie według stanu na dzień 31 września 1999 roku.

Po zapoznaniu się z informacją zawartą we wniosku oraz dokumentacją znajdującą się w posiadaniu strony, postanowiono w toku postępowania administracyjnego ustalić zakres praw i obowiązków wynikających z faktu szczególnego korzystania z wód i udokumentowania nowych zasobów eksploatacyjnych wód podziemnych ujęcia komunalnego "Myszaki".

Biorąc powyższe pod uwagę, postanowiono orzec jak w sentencji.

Od decyzji służy stronie odwołanie do Wojewody Łódzkiego za moim pośrednictwem w terminie 14 dni od daty jej otrzymania.

Za wydane pozwolenie wodnoprawne pobrano opłatę skarbową w wysokości 50,00 zł. (słownie: pięćdziesiąt złotych).

Otrzymują:

1. Zakład Wodociągów i Kanalizacji "WOD-KAN"

Spółka z o.o., 97-400 Bełchatów, ul. Pabianicka 72

2. Prezydent Miasta Bełchatowa

3. Archiwum Urzędu Wojewódzkiego w Łodzi

4. OS.VI-a/a.

Z up. STAROSTY
 inż. Jolanta Petras
 Kierownik Wydziału Celowny
 Środowiska, Rolnictwa i Leśnictwa

ST/K...
13.06.2000

PZ/PT.VIII-7441-1/2000

Piotrków Tryb. 2000.05.29

DECYZJA

Działając na podstawie art. 45 ustawy z dnia 4 lutego 1994r. „Prawo geologiczne i górnicze” (Dz.U.Nr 27 poz. 96 z późniejszymi zmianami), oraz art. 104 i 154 §2 Kpa (tekst jednolity Dz.U.Nr 9 poz. 26 z 1980r. z późniejszymi zmianami), po rozpatrzeniu wniosku Zakładu Wodociągów i Kanalizacji „WOD-KAN” Sp. z o.o. w Bełchatowie z dnia 19 maja 2000r. znak: TI/747/200r.

postanawiam

1. Uchylić decyzję Prezesa Centralnego Urzędu Geologii z dnia 15 lipca 1970r. znak: KDH/013/3132/B/70 zawierającą ustalenie zasobów wód podziemnych w kat. B ujęcia wodociągowego dla m. Bełchatowa w ilości Q = 800,0m³/h przy depresji S = 11 - 30m.
2. Zatwierdzić dokumentację hydrogeologiczną zasobów eksploatacyjnych ujęcia wody „MYSZAKI” w Bełchatowie wg. stanu na dzień 31 września 1999r. w ilości :

Poziom stratygraficzny ujętej warstwy wodonośnej	Rodzaj zasobów	Ilość zasobów : Q (m ³ /h) S (m)
kreda górna	eksploatacyjne	Q = 900,0m ³ /h S = 16 - 38 m

Dla obszaru zasobowego o powierzchni 194km².

Zgodnie z art. 107 § 4 Kpa odstępuje się od uzasadnienia decyzji.

Od decyzji służy stronie odwołanie do Ministra Środowiska za pośrednictwem Wojewody Łódzkiego w terminie 14 dni od dnia otrzymania tej decyzji.

Uwaga! Niniejsza decyzja nie zwalnia z obowiązku uzyskania pozwolenia wodnoprawnego wynikającego z mocy art. 20 i 53 ustawy „Prawo Wodne” (Dz. U. Nr 38 poz. 230 z 1974r. z późn. zmianami).

Otrzymują:

1. Zakład Wodociągów i Kanalizacji „WOD-KAN”
Sp. z o.o. w Bełchatowie + 1 egz. dok.
ul. Pabianicka 72
97-400 Bełchatów
2. Urząd Miasta w Bełchatowie
3. Bank HYDRÓ za pośredn. PG w Łodzi
ul. Nowa 29/31 + 1 egz. dok.
4. a/archiwum + 1 egz. dok.

Z up. WOJEWODY
mgr Grzegorz Janowski
KIEROWNIK PLACÓWKI ZAMIEJSCOWEJ
Piotrków Trybunalski

Sekretariat
Zakład Wodociągów i Kanalizacji
„WOD-KAN” Spółka z o.o.
Wpłynęło dnia 13.06.00
Podpis 922

„POLTEGOR – PROJEKT”
Spółka z o.o.

URZĄD MIASTA BEŁCHATOWA
Wydział Geodezji i Architektury

ul. Wyścigowa 56f
53-012 Wrocław

Znak : **WGA.7327-255/08**

Belchatów, dnia 2008-06-20

Zaświadcza się, że dla inwestycji renowacji istniejącego komunalnego rurociągu wody z ujęcia do stacji uzdatniania obowiązują:

- miejscowy planem zagospodarowania przestrzennego fragmentu miasta Belchatowa dla obszaru ograniczonego ul. Olsztyńską, rowem melioracyjnym R-A(odnogą rzeki Rakówki), zachodnią granicą działki nr 48/6 obręb 6, ul. Żabią, zachodnią granicą działek nr 4/1, 4/2, 4/3 obręb 6, rowem melioracyjnym oraz granicami miasta, zatwierdzony **Uchwałą Nr LI/469/06 Rady Miejskiej w Belchatowie z dnia 5 października 2006r.** /Dz.Urz.Woj.Łódzkiego z 2006 Nr 376 poz.2908/
- miejscowy plan zagospodarowania przestrzennego fragmentu miasta Belchatowa dla obszaru ograniczonego wschodnią granicą działki nr 13 obręb 11, granicami miasta i ulicami: Olsztyńską, ks.Popiełuszki, Czyżewskiego, wschodnimi granicami działek 80/1 i 79 obr.11, północną granicą rowu melioracyjnego, wschodnią granicą działki nr 78/6 obr. 11 oraz drogą biegnącą fragmentem działki nr 75/6 i jej przedłużeniem w kierunku zachodnim, zatwierdzony **Uchwałą Nr XLIII/404/05 Rady Miejskiej w Belchatowie z dnia 29 grudnia 2005r.** /Dz.Urz.Woj.Łódzkiego z 2006 r. Nr 38 poz. 327/.


Z up. Prezydenta Miasta Belchatowa

mgr inż. arch. Beata Soboń
GŁÓWNY SPECJALISTA
ds. ARCHITEKTURY I URBANISTYKI

Za zgodność z oryginałem

mgr inż. **JANINA ORŁOWSKA**
Uprawnienia budowlane
z projektowania bez ograniczeń
specjalności instalacji sanitarnych
nr upr. 271/79A/BPP

Dokonano opłaty skarbowej
w wysokości 17.00, w dniu 19.06.2008r.
w kasie Urzędu Miasta w Belchatowie
- dowód KP 3817

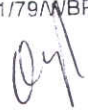

URZĄD MIASTA BĘŁCHATOWA
97-400 Bełchatów, ul. Kościuszki 1
WYDZIAŁ INŻYNIERII
tel. 044 733 51 93, fax 044 733 51 40

Poltegor – Projekt Sp. z o.o.
Ul. Wyścigowa 56f
53-012 Wrocław

WIM.7332-68/08

W odpowiedzi na Państwa pismo z dnia 03.06.2008 r. dotyczące uzgodnienia dokumentacji projektu budowlano-wykonawczego Pt. „Budowa i modernizacja systemu sieci wodno-kanalizacyjnej na terenie miasta Bełchatowa. Zadanie nr 5”, Wydział Inżynierii Urzędu Miasta Bełchatowa opiniuje przedstawiony projekt pozytywnie i nie wnosi żadnych uwag.

DYREKTOR
Wydziału Inżynierii
Stawomir Grabski
Inż. Stawomir Grabski

Za zgodność z oryginałem

JANINA GRĘBOWSKA
Uprawnienia budowlane
do projektowania bez ograniczeń
w specjalności instalacji sanitarnych
nr upr. 271/79/M/PPP

04

URZĄD GMINY

97-400 BELCHATÓW
ul. Kościuszki Nr 13
tel 632-65-68 tel.fax 632-68-54

Nasz znak: BGK 7336-26 / 2008

Za zgodność z oryginałem

inż. JANINA ORŁOWSKA
Uprawnienia budowlane
do projektowania bez ograniczeń
w specjalności instalacji sanitarnych
nr upr. 271/79/WBPP

DECYZJA

z AŁ.5
STAROSTWO POWIATOWE
w Belchatowie
Belchatów, dnia: 2008.09.09
W DZIAŁ:
Architektury i Budownictwa

O LOKALIZACJI INWESTYCJI CELU PUBLICZNEGO

Na podstawie art. 50 ust. 1, art. 51 ust. 1, pkt. 2 ustawy z dnia 27 marca 2003 r. o planowaniu i zagospodarowaniu przestrzennym (Dz. U. z 2003 r. Nr 80, poz. 717 ze zmianami) oraz art. 104 K.p.a.,

USTALAM

LOKALIZACJĘ INWESTYCJI CELU PUBLICZNEGO/

dla Zakładu Wodociągów i Kanalizacji „WOD-KAN” Sp. z o. o. ul. Św. Faustyny Kowalskiej 9, 97-400 Belchatów

Przedmiot inwestycji: rozbudowa, przebudowa sieci wodociągowej wraz z niezbędną infrastrukturą techniczną i urządzeniami technicznymi.

Lokalizacja inwestycji – działki o numerach ewidencyjnych: 353/1(studnia II), 388/5, 388/6, 349/2, 348/2, 347/2, 347/1, 346/2, 345/2, 345/1, 344/1, 343/1, 342/1, 341/1, 340/1, 339/1, 338/1, 337/1, 336/1, 335/1, 334/1, 333/1, 333/2, 249/2, 248/2, 248/1(studnia IV), 247/1, 247/2, 246/2, 245/2, 245/1, 243/1, 243/2, 62, 61, 60/2, 59/2, 58, 57, 56, 55, 54, 53 i 52 oraz 389/2 (studnia X), 206/4 (studnia IX), 391/2 (studnia VIII) obręb 6 Myszaki, gmina Belchatów.

1. Rodzaj inwestycji i funkcja terenu:

- 1) budowa i przebudowa infrastruktury technicznej, bez zmiany obecnej funkcji terenów;
- 2) dla realizacji inwestycji dopuszcza się przełożenia i przebudowę elementów infrastruktury technicznej kolidujących z inwestycją.

2. Warunki i szczegółowe zasady zagospodarowania terenu oraz jego zabudowy wynikające z przepisów odrębnych:

- 1) **warunki i wymagania ochrony i kształtowania ład przestrzennego:** - nie wymaga ustalenia szczególnych warunków realizacji;
- 2) **warunki ochrony środowiska i zdrowia ludzi, przyrody i krajobrazu** - nie wymaga ustalenia szczególnych warunków realizacji;
- 3) **warunki ochrony dziedzictwa kulturowego i zabytków oraz dóbr kultury współczesnej** - nie wymaga ustalenia szczególnych warunków realizacji;
- 4) **warunki i szczegółowe zasady obsługi w zakresie infrastruktury technicznej i komunikacji:**
 - a) w pasach drogowych dróg publicznych występuje konieczność realizacji zgodnie z przepisami dotyczącymi dróg publicznych - zajęcie pasa drogowego na cele niezwiązane z budową, przebudową, remontem, utrzymaniem i ochroną dróg wymaga zezwolenia zarządcy drogi, w drodze decyzji administracyjnej, **Postanowieniem Powiatowego Zarządu Dróg w Belchatowie znak: PZD-DEM-D2/04B/08/2008 z dnia 14.08.2008 roku dokonano uzgodnienia w/w inwestycji.** Lokalizacja w drodze powiatowej urządzeń infrastruktury technicznej niezwiązanych z potrzebami zarządzania drogami oraz potrzebami ruchu drogowego wymaga uzgodnienia z zarządcą drogi powiatowej.
 - b) budowa lub przełożenia sieci sąsiadujących wymagają koordynacji właściwych gestorów sieci;
- 5) **wymagania dotyczące ochrony interesów osób trzecich, ochrony warunków życia i zdrowia ludzi:**
 - a) planowana inwestycja winna być realizowana na zasadach przewidzianych w przepisach, w tym techniczno - budowlanych,
 - b) planowana inwestycja na etapie wykonywania i użytkowania nie może pozbawiać osób trzecich dostępu do drogi publicznej, możliwości korzystania z wody, kanalizacji, energii elektrycznej i ciepłej, środków łączności, dostępu światła dziennego do pomieszczeń przeznaczonych na pobyt ludzi, nie może powodować uciążliwości powodowanych przez hałas, wibracje, zakłócenia elektryczne i promieniowanie oraz zanieczyszczać powietrza, wody i gleby.
- 6) **wymagania dotyczące ochrony terenów lub obiektów podlegających ochronie, ustalonych na podstawie odrębnych przepisów** (w tym: terenów górniczych, narażonych na niebezpieczeństwo powodzi, zagrożonych osuwaniem się mas ziemnych) - inwestycja nie jest zlokalizowana w terenach górniczych, narażonych na niebezpieczeństwo powodzi lub zagrożonych osuwaniem się mas ziemnych - nie nakłada się żadnych dodatkowych wymagań.

Województwo Łódzkie
w Belchatowie
Architektury i Budownictwa
-Postanowieniem Starosty Belchatowskiego znak:OS.60183-331/08 z dnia 13 sierpnia 2008 roku dokonano uzgodnienia w/w inwestycji w zakresie ochrony gruntów rolnych.

-Postanowieniem nr 4118 z dnia 21 sierpnia 2008 roku , znak: TU 6216/4191/5346/2008 Marszałka Województwa Łódzkiego dokonano uzgodnienia w/w inwestycji, pod warunkiem wykonania:

2 At. 5
-„W projekcie technicznym należy przewidzieć rozwiązanie kolizji z istniejącym drenowaniem zapewniając prawidłowe jego funkcjonowanie na terenach oddziaływania urządzeń melioracji wodnych szczegółowych. Projekt planowanej inwestycji należy uzgodnić z Wojewódzkim Zarządem Melioracji i Urządzeń Wodnych w Łodzi –Terenowy Inspektorat w Piotrkowie Tryb. ul. Młynarska nr 2.”

3. Linie rozgraniczające teren inwestycji oznaczono na załącznikach nr 1 - 9.

UZASADNIENIE

Na podstawie art. 107 § 4 K.p.a odstępuje się od uzasadnienia decyzji, gdyż uwzględnia ona w całości żądania strony.

Pouczenie

Decyzja o warunkach zabudowy i zagospodarowania terenu, a w tym niniejsza decyzja o lokalizacji inwestycji celu publicznego, nie rodzi praw do terenu oraz nie narusza prawa własności i uprawnień osób trzecich.

Decyzja niniejsza nie upoważnia do podejmowania robót budowlanych związanych z planowaną inwestycją.

Organ wydający decyzję stwierdza jej wygaśnięcie, jeżeli:

1. inny wnioskodawca uzyska pozwolenie na budowę;
2. dla tego terenu uchwalony zostanie miejscowy plan zagospodarowania przestrzennego, którego ustalenia będą inne niż w wydanej decyzji; przepisu tego nie stosuje się, jeżeli została wydana ostateczna decyzja o pozwoleniu na budowę.

Od decyzji niniejszej służy stronom odwołanie do Samorządowego Kolegium Odwoławczego w Piotrkowie Trybunalskim za pośrednictwem Wójta Gminy Belchatów w terminie czternastu dni od jej doręczenia.

Odwołanie od decyzji o ustaleniu lokalizacji inwestycji celu publicznego powinno zawierać zarzuty odnoszące się do decyzji, określać istotę i zakres żądania będącego przedmiotem odwołania oraz wskazywać dowody uzasadniające to żądanie.

Załączniki Nr 1 - 5 - Mapy, na której wyznaczono linie rozgraniczające teren inwestycji

Otrzymują :

1. Strony postępowania wg odrębnego wykazu.
2. a/a



Z up. WÓJTA

mgr inż. Sławomir Szymbański
S.P. 10 20 08 10 10 10

Klauzula wykonalności

Niniejsza decyzja jest ostateczna i podlega wykonaniu

od dnia 07.10.2008 ✓

INSPEKTOR

Krystyna Król

2008 zgodność

mgr J. ANINA ORŁOWSKA
Uprawnienia budowlane
do projektowania bez ograniczeń
w specjalności instalacji sanitarnych
nr upr. 271/79AWBPP

przeprowadzonej na podstawie art. 53 ust. 3 ustawy o planowaniu i zagospodarowaniu przestrzennym (Dz. U. z. 2003 r. Nr 80, poz. 717 ze zmianami)

dla inwestycji: rozbudowa, przebudowa sieci wodociągowej wraz z niezbędną infrastrukturą techniczną i urządzeniami technicznymi.

lokalizacja: działki o numerach ewidencyjnych: 353/1(studnia II), 388/5, 388/6, 349/2, 348/2, 347/2, 347/1, 346/2, 345/2, 345/1, 344/1, 343/1, 342/1, 341/1, 340/1, 339/1, 338/1, 337/1, 336/1, 335/1, 334/1, 333/1, 333/2, 249/2, 248/2, 248/1(studnia IV), 247/1, 247/2, 246/2, 245/2, 245/1, 243/1, 243/2, 62, 61, 60/2, 59/2, 58, 57, 56, 55, 54, 53 i 52 orz 389/2 (studnia X), 206/4 (studnia IX), 391/2 (studnia VIII) obręb 6 Myszaki, gmina Belchatów.


Warunki i zasady zagospodarowania terenu wynikające z przepisów odrębnych:

- 1) **Warunki i wymagania ochrony i kształtowania ładu przestrzennego:** - nie wymaga nałożenia specjalnych warunków, gdyż w zasadniczej części prowadzona jest po istniejącej trasie wodociągu;
 - 2) **Warunki w zakresie infrastruktury technicznej, w tym komunikacji:** zbliżenia i skrzyżowania z innymi sieciami infrastruktury, w tym przejście przez drogę – na warunkach i w uzgodnieniu z właściwymi zarządcami sieci infrastrukturalnych (także dróg),
 - 3) **Warunki i wymagania ochrony dziedzictwa kulturowego, zabytków i dóbr kultury współczesnej:**
 - a) planowana inwestycja nie znajduje się w otoczeniu obiektów znajdujących się w rejestrze zabytków i objętych ochroną konserwatorską,
 - b) Gmina Belchatów nie posiada usankcjonowanych prawnie dóbr kultury współczesnej;
 - 4) **Warunki i wymagania ochrony środowiska i zdrowia ludzi, przyrody i krajobrazu:**
 - a) jeżeli planowana inwestycja spowoduje wzrost zużycia wody lub energii o nie mniej niż 20% to będzie podlegała zapisom § 3 ust. 1, pkt. 63 rozporządzenia Rady Ministrów z dnia 9 listopada 2004 r. w sprawie określenia rodzajów przedsięwzięć mogących znacząco oddziaływać na środowisko oraz szczegółowych uwarunkowań związanych z kwalifikowaniem przedsięwzięcia do sporządzenia raportu o oddziaływaniu na środowisko (Dz. U. Nr 257, poz. 2573 ze zmianami),
 - b) jeżeli inwestycja nie spowoduje wzrostu zużycia mediów, to z uwagi na fakt realizacji na terenie obiektu zaliczonego już do wspomnianych przedsięwzięć, nie będzie podlegać zakwalifikowaniu do przedsięwzięć mogących znacząco oddziaływać na środowisko – zgodnie z § 3 ust. 2, pkt. 1 przywołanego rozporządzenia,
 - c) planowana inwestycja winna być realizowana na zasadach przewidzianych w przepisach, w tym techniczno – budowlanych, zgodnie z art. 5 ustawy z dnia 7 lipca 1994 r. – Prawo budowlane (tj. Dz. U. z 2006 r. Nr 156, poz. 1118),
 - d) warunki zagospodarowania terenu wynikające z obowiązujących ustaleń planów ochrony ustanowionych dla parków narodowych, rezerwatów przyrody i parków krajobrazowych, a także dla innych form ochrony przyrody, o których mowa w przepisach o ochronie przyrody:
 - teren inwestycji jest położony poza zasięgiem obszarów chronionych na podstawie przepisów o ochronie przyrody i przepisów o ochronie gruntów rolnych i leśnych,
 - leży poza obszarami objętymi przyrodniczą ochroną konserwatorską;
 - 5) **Wymagania dotyczące ochrony interesów osób trzecich:** planowana inwestycja na etapie wykonywania i użytkowania nie może pozbawiać osób trzecich dostępu do drogi publicznej, możliwości korzystania z wody, kanalizacji, energii elektrycznej i ciepłej, środków łączności, dostępu światła dziennego do pomieszczeń przeznaczonych na pobyt ludzi, nie może powodować uciążliwości powodowanych przez hałas, wibracje, zakłócenia elektryczne i promieniowanie oraz zanieczyszczać powietrza, wody i gleby.
 - 6) **Wymagania dotyczące ochrony terenów lub obiektów podlegających ochronie,** ustalonych na podstawie odrębnych przepisów (w tym: terenów górniczych, narażonych na niebezpieczeństwo powodzi, zagrożonych osuwaniem się mas ziemnych):
 - a) inwestycja nie jest zlokalizowana w terenach górniczych, narażonych na niebezpieczeństwo powodzi lub zagrożonych osuwaniem się mas ziemnych,
 - b) inwestycja nie przebiega przez tereny zmeliorowane;
2. **Stan faktyczny i prawny terenu, na którym planowana jest inwestycja:** działki stanowiące drogi, tereny studni są własnością gminną, Skarbu Państwa, pozostałe działki stanowią własności prywatne – według wypisów z rejestru gruntów.

Za zgodność z oryginałem
mgr. JANINA ORŁOWSKA
Uprawnienia budowlane
do projektowania bez ograniczeń
w specjalności instalacji sanitarnych
nr upr. 271/79/ABPP

URZĄD GMINY
97-400 BELCHATÓW
ul. Kościuszki Nr 13
tel 632-65-68. tel/fax 632-68-54

STAROSTWO POWIATOWE
w Belchatowie
WYDZIAŁ 5
Architektury i Budownictwa

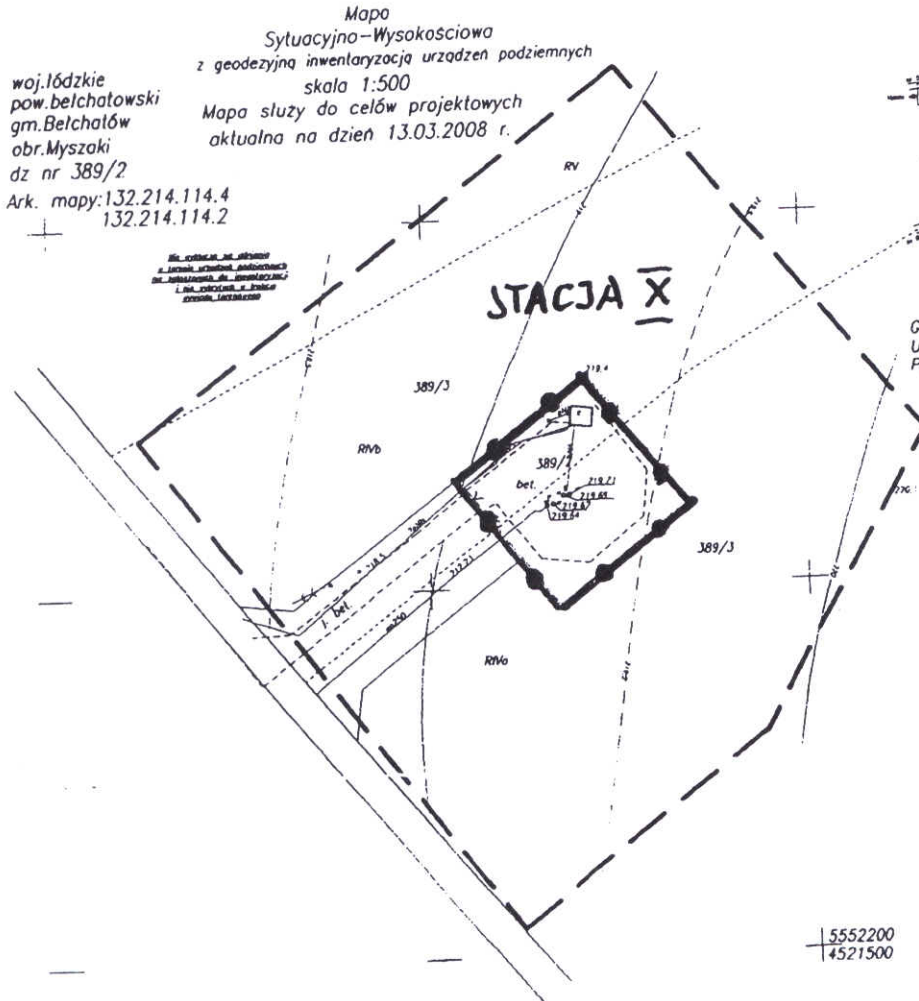

W zgodności z oryginałem

inż. JANINA ORŁOWSKA
Uprawnienia budowlane
do projektowania bez ograniczeń
w specjalności instalacji sanitarnych
nr upr. 271/79/WBPP


OZNACZENIA DECYZJI

—●—●— linie rozgraniczające terenu inwestycji

ZAŁĄCZNIK 9
do DECYZJI NR 26/2008
z dnia 2008.09.09
skala 1 : 1000
otrzymano poprzez zmniejszenie 50% mapy w skali 1:500


woj. łódzkie
 pow. belchatowski
 gm. Belchatów
 obr. Myszaki
 dz nr 206/4
 Ark. nr 132.214.112.3

Mapa
 Sytuacyjno-Wysokościowa
 z geodezyjną inwentaryzacją urządzeń podziemnych
 skala 1:500
 Mapa służy do celów projektowych
 aktualna na dzień 13.03.2008 r.

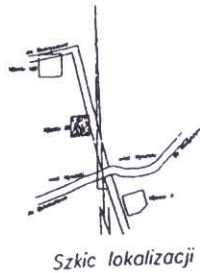

Szkic lokalizacji

Granice wg ewidencji gruntów
 Układ "1965"
 Poziom odniesienia Kronsztadt

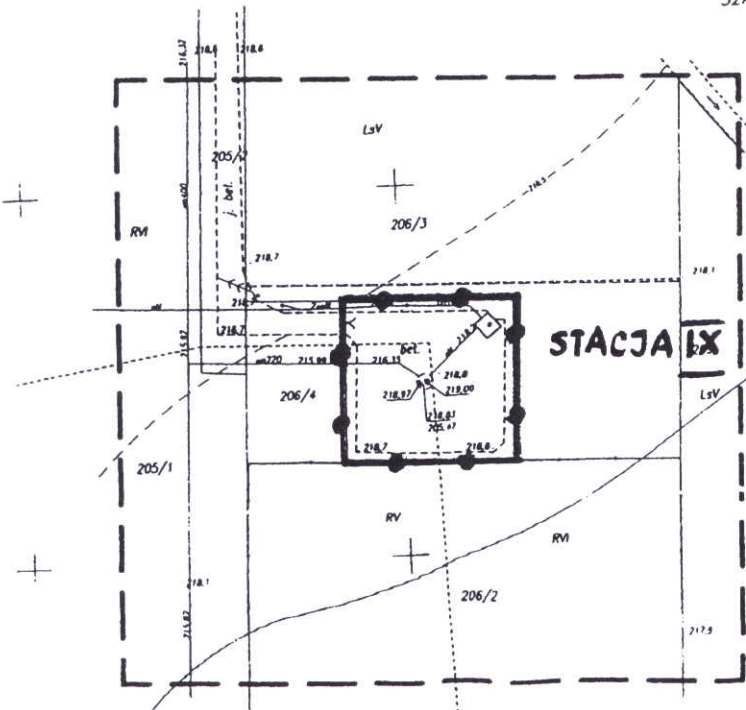


GEODZIAR S.C.
 97-400 Belchatów, ul. 1-go Maja 15
 tel./fax 854 61 632-11-52
 tel./fax 854 61 633-40

GEODETA UPRAWNIONY
 Nr 11300
 mgr inż. Andrzej Ruszyński
 tel. 061 854 513

Sierpnie 2008 w Belchatowie
 Powiatowy Urząd Geodezyjny
 132-214-112-3

W obszarze oznaczonym
 wykonano inwentaryzację urządzeń podziemnych

Belchatów, dnia 26.09.2008

15552650
 4521050

Zup. STAFORBY

inż. Małgorzata Nowak
 INSPEKTOR Wydziału
 Geodezji, Kartografii i Maszyn

Zgodność z oryginałem
 inż. JANINA ORŁOWSKA
 Uprawnienia budowlane
 do projektowania bez ograniczeń
 w specjalności instalacji samistalacyjnych
 nr upr. 271179/WBPP



OZNACZENIA DECYZJI

—●— linie rozgraniczające terenu inwestycji

ZALĄCZNIK 8
 do DECYZJI NR 26/2008
 z dnia 2008.09.09
 skala 1 : 1000
 otrzymano poprzez zmniejszenie 50% mapy w skali 1:500

woj. łódzkie
 pow. belchatowski
 gm. Belchatów
 obr. Myszaki
 dz nr 391/2
 Ark. mapy: 132.214.063.2
 132.214.063.4

Mapa Sytuacyjno-Wysokościowa z geodezyjną inwentaryzacją urządzeń podziemnych
 skala 1:500
 Mapa służy do celów projektowych
 aktualna na dzień 13.03.2008 r.

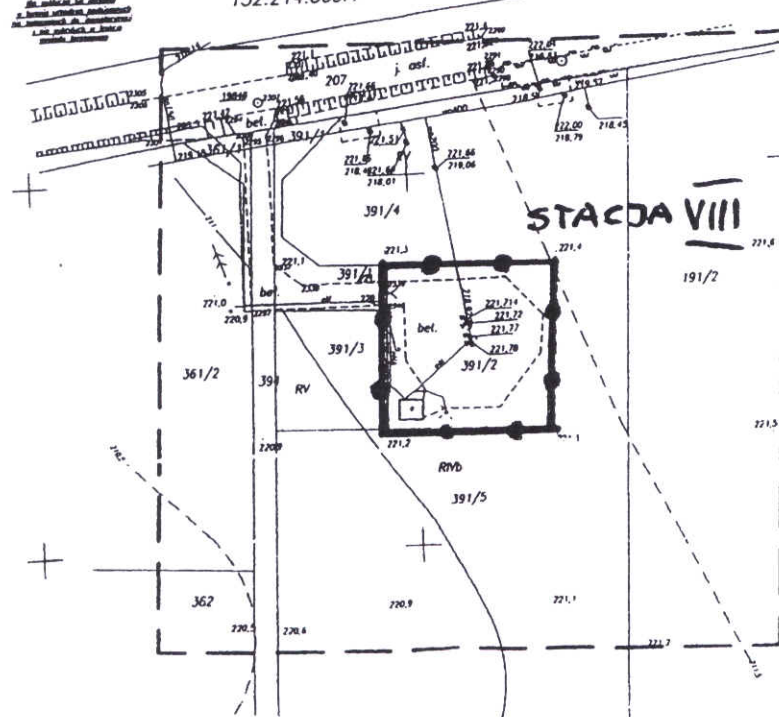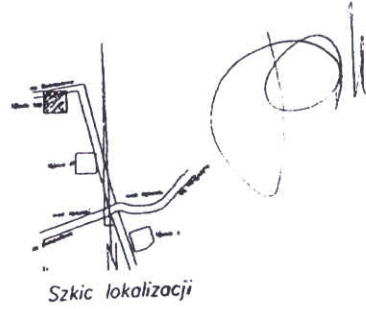

Granice wg ewidencji gruntów
 Układ "1965"
 Poziom odniesienia Kronstadt

GEOINFORMATIK S.C.
 97-400 Belchatów ul. 1-go Maja 15
 tel./fax 632-11-52
 tel./fax 632-63-40

GEODETA UPRAWNIENY
 Nr 11300
 mgr inż. Andrzej Ruszyński
 tel. 0195 856 513

„Stacja VIII”
 Wzrostła z...
 Wykres sytuacyjny i wysokościowy
 Działania z zakresu geodezji
 i zarządzonego pod nr. 1632.063-16/2008
 Niniejsza mapa może służyć do celów projektowych
 Planowane obiekty budowlane wymagające do-
 wolenia, na budowę podlegające wyłączeniu i inwen-
 taryzacji powyżej opisaną przez jednostki upoważnio-
 ne do wykonania prac geodezyjnych
 Belchatów, dnia 2.6.2008

Zup. STAFOSTY
 inż. Malgorzata Nowak
 INSPEKTOR WYDRZE

OZNACZENIA DECYZJI

	linie rozgraniczające terenu inwestycji
--	---

Za zgodność z oryginałem
 inż. JANINA ORŁOWSKA
 Uprawnienia budowlane
 do projektowania bez ograniczeń
 w specjalności instalacji sanitarnych
 nr upr. 271/79/WBPP

ZALĄCZNIK 7
 do DECYZJI NR 26/2008
 z dnia 2008.09.09
 skala 1 : 1000
 otrzymano poprzez zmniejszenie 50% mapy w skali 1:500

Za zgodność z oryginałem

inż. JANINA ORŁOWSKA
Uprawnienia budowlane
do projektowania bez ograniczeń
w specjalności instalacji sanitarnych
nr upr. 271/79/MB/P

URZĄD GMINY

07-400 BIELCHATÓW

Kościuski Nr 13

WYDZIAŁ
Architektury i Budownictwa

ZAL. 5



ZALĄCZNIK 6
do DECYZJI Nr 2008.09.09
z dnia 2008.09.09
skala 1 : 1000
otrzymano poprzez zmniejszenie 50% mapy w skali 1:500

4521100
1551600


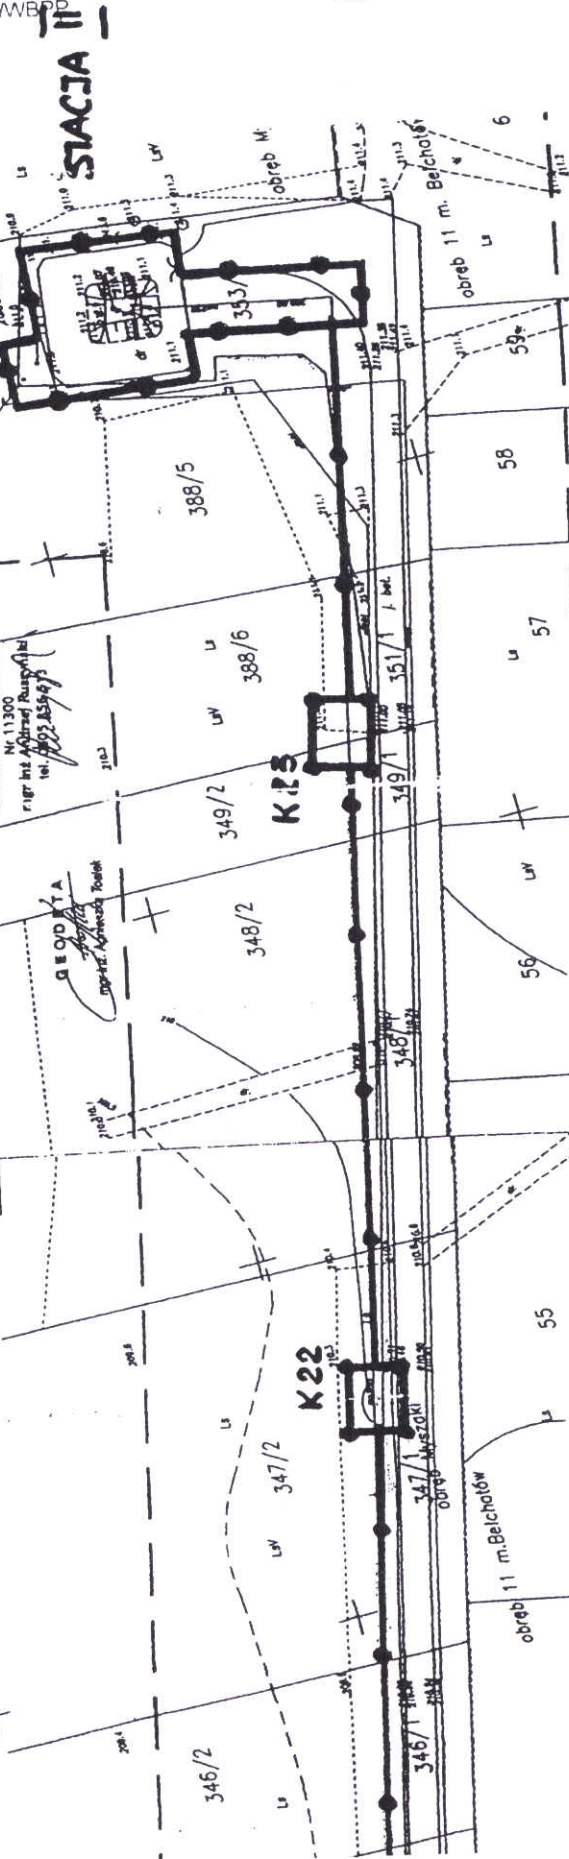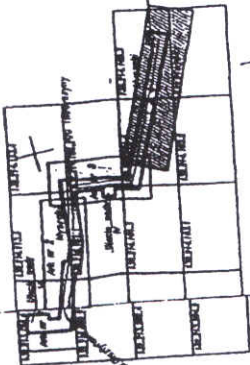

OZNACZENIA DECYZYJI	
	linie rozgraniczające terenu inwestycji

2161
2008

inż. JANINA ORŁOWSKA

ZALĄCZNIK 5


Mapa

Sytuacyjno-Wysokościowa
geodezyjna inwentaryzacja urządzeń podziemnych
skala 1:500
Mapa służy do celów projektowych
aktualna na dzień 11.02.2008 r.
Arkusz nr 4

zgodność z oryginałem

inż. JANINA ORŁOWSKA
Uprawnienia budowlane
do projektowania bez ograniczeń
w specjalności instalacji sanitarnych
nr upr. 271/79/WBPP

woj. łódzkie
pow. bełchatowski
grn. Bełchatów
obr. Myszaki
m. Bełchatów
obr. 6
obr. 11

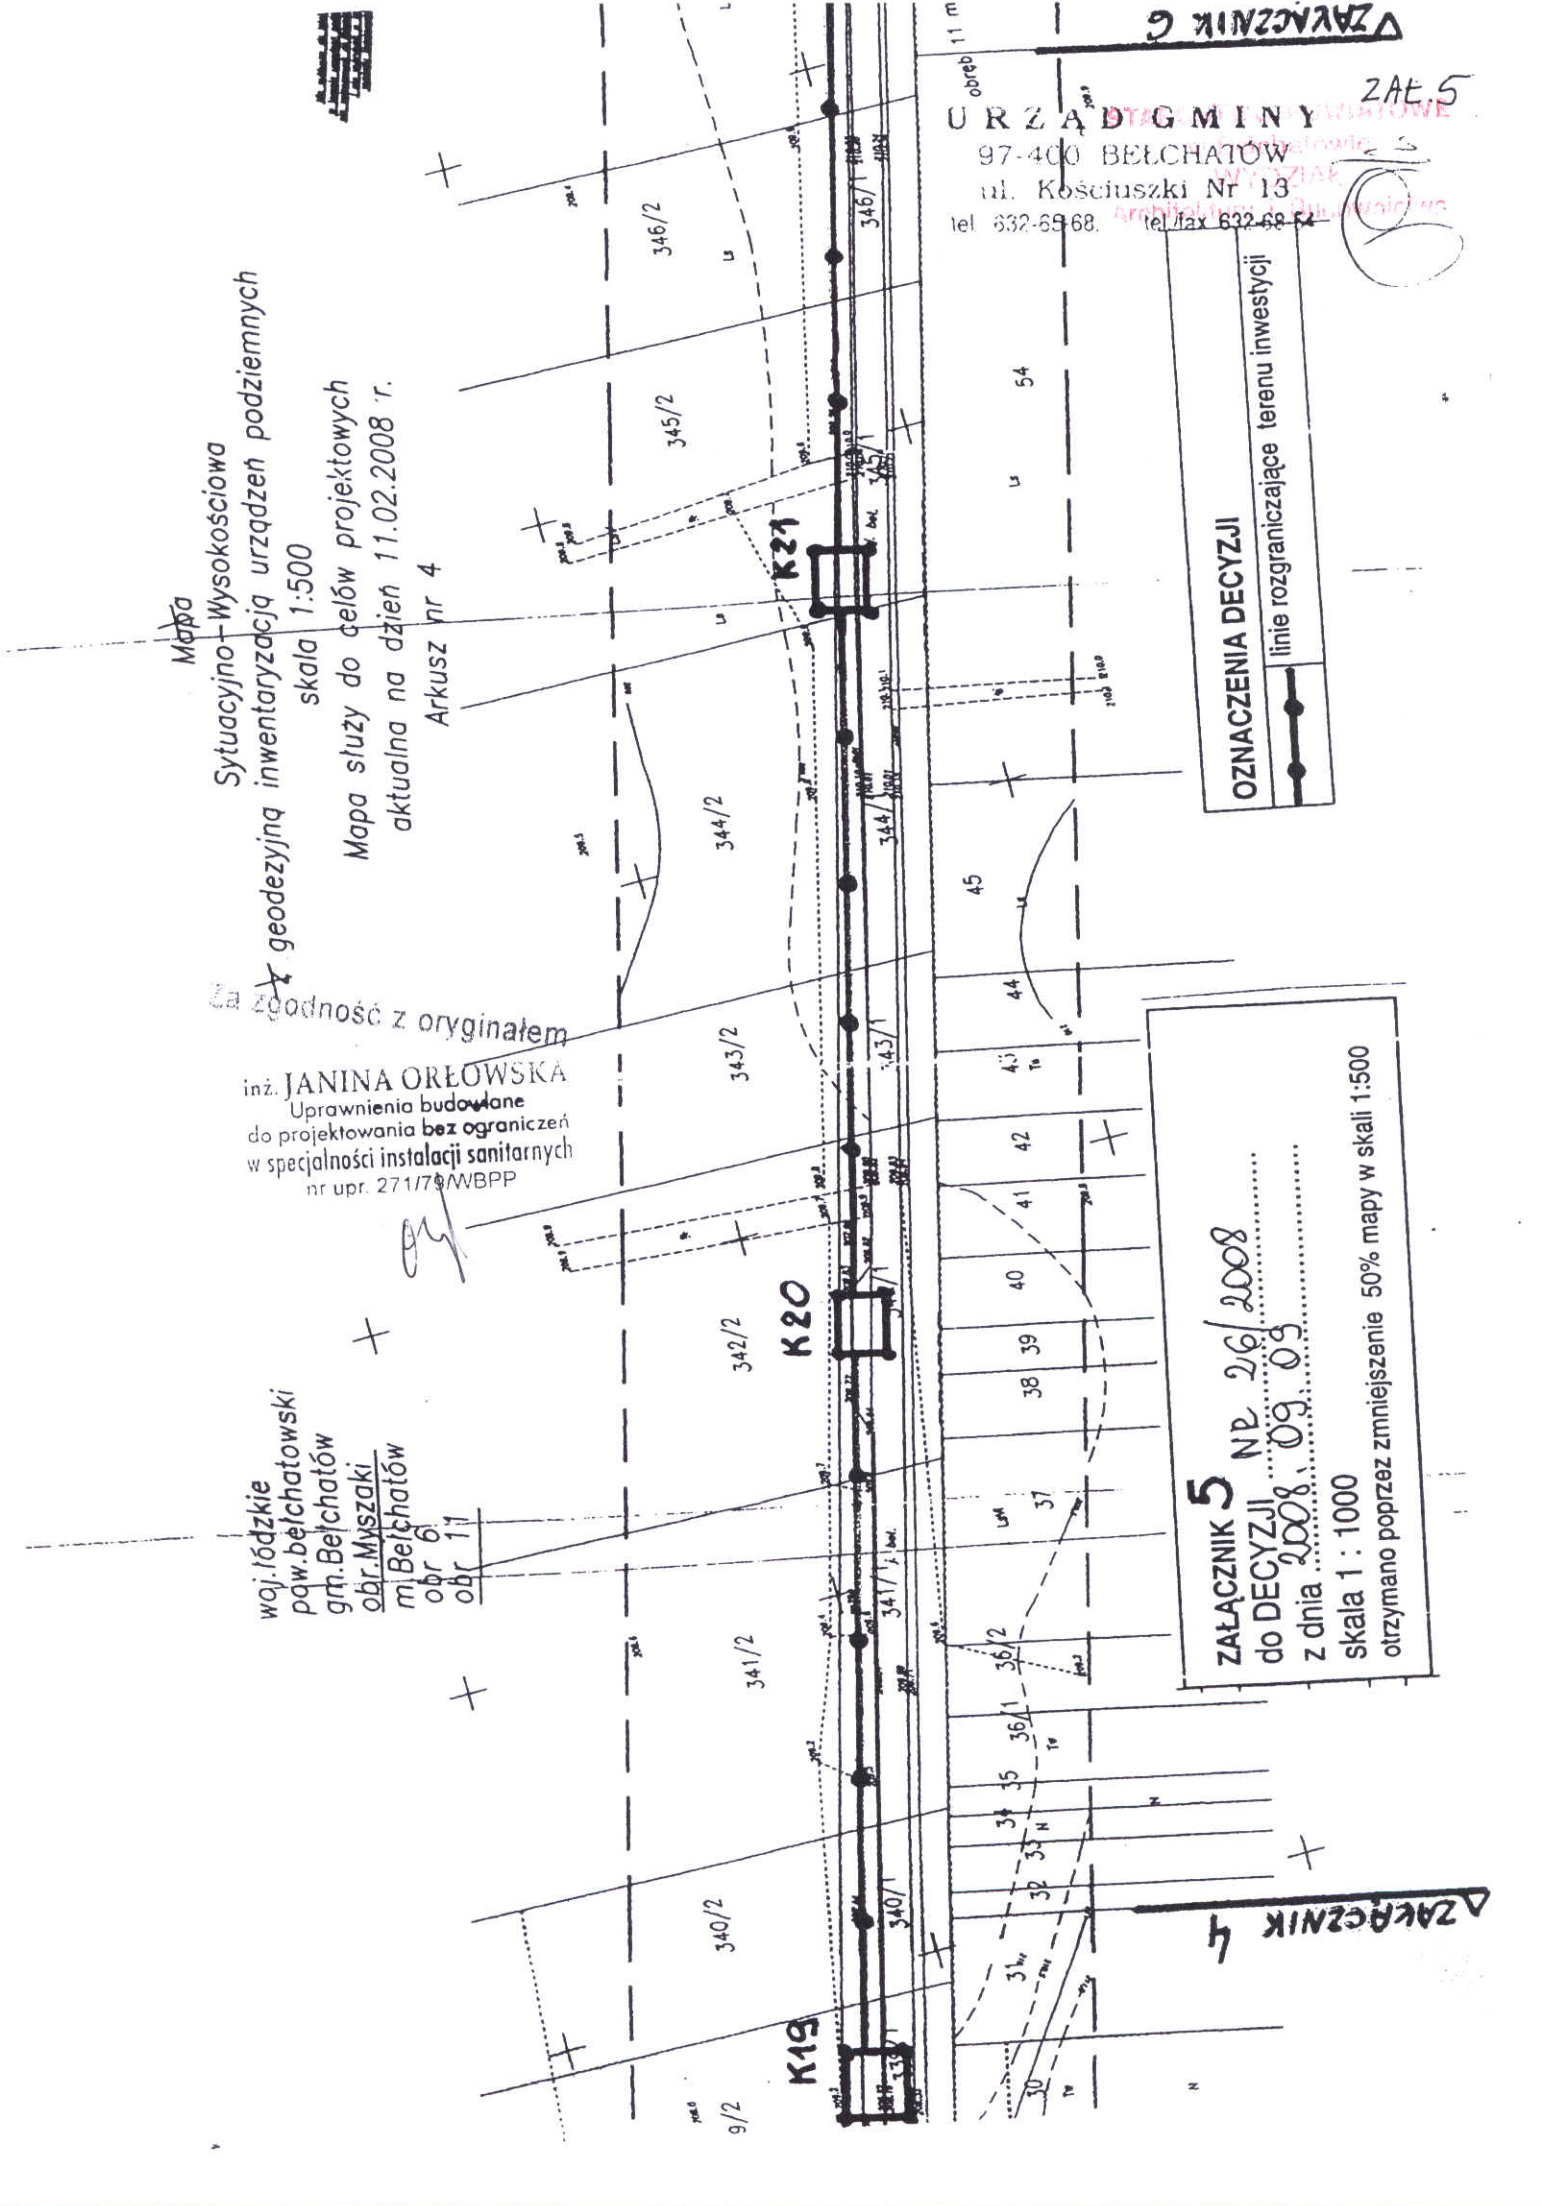

URZĄD MIASTOWY
URZĄD GMINY
97-400 BEŁCHATÓW
ul. Kościuszki Nr 13
tel. 632-69-68. tel./fax 632-68-54

OZNACZENIA DECYZJI
linie rozgraniczające terenu inwestycji

ZALĄCZNIK 5 NR 26/2008
do DECYZJI
z dnia 2008.09.09
skala 1 : 1000
otrzymano poprzez zmniejszenie 50% mapy w skali 1:500

ZALĄCZNIK 4

ZAL 5

woj. łódzki
pow. bełcki
gm. Bełcki
obr. Mysz
m. Bełch
obr. 6
obr. 1:1

STAROSTWA
URZĄD GMINY ZAŁ. 5
97-400 BEŁCHATÓW
ul. Kościuszki Nr 13
632-65-68. tel./fax 632-88-54


ZARĄCZNIK 3
Łączy arkusz nr 3

Za zgodność z oryginałem
inż. **JANINA ORŁOWSKA**
Uprawnienia budowlane
do projektowania bez ograniczeń
w specjalności instalacji sanitarnych
nr upr. 271179/WBPP

ZARĄCZNIK 5

OZNACZENIA DECYZJI	
	linie rozgraniczające terenu inwestycji


ZALĄCZNIK 4 Nr 26/2008
do DECYZJI
z dnia 2008.09.09.....
skala 1 : 1000
otrzymano poprzez zmniejszenie 50% mapy w skali 1:500

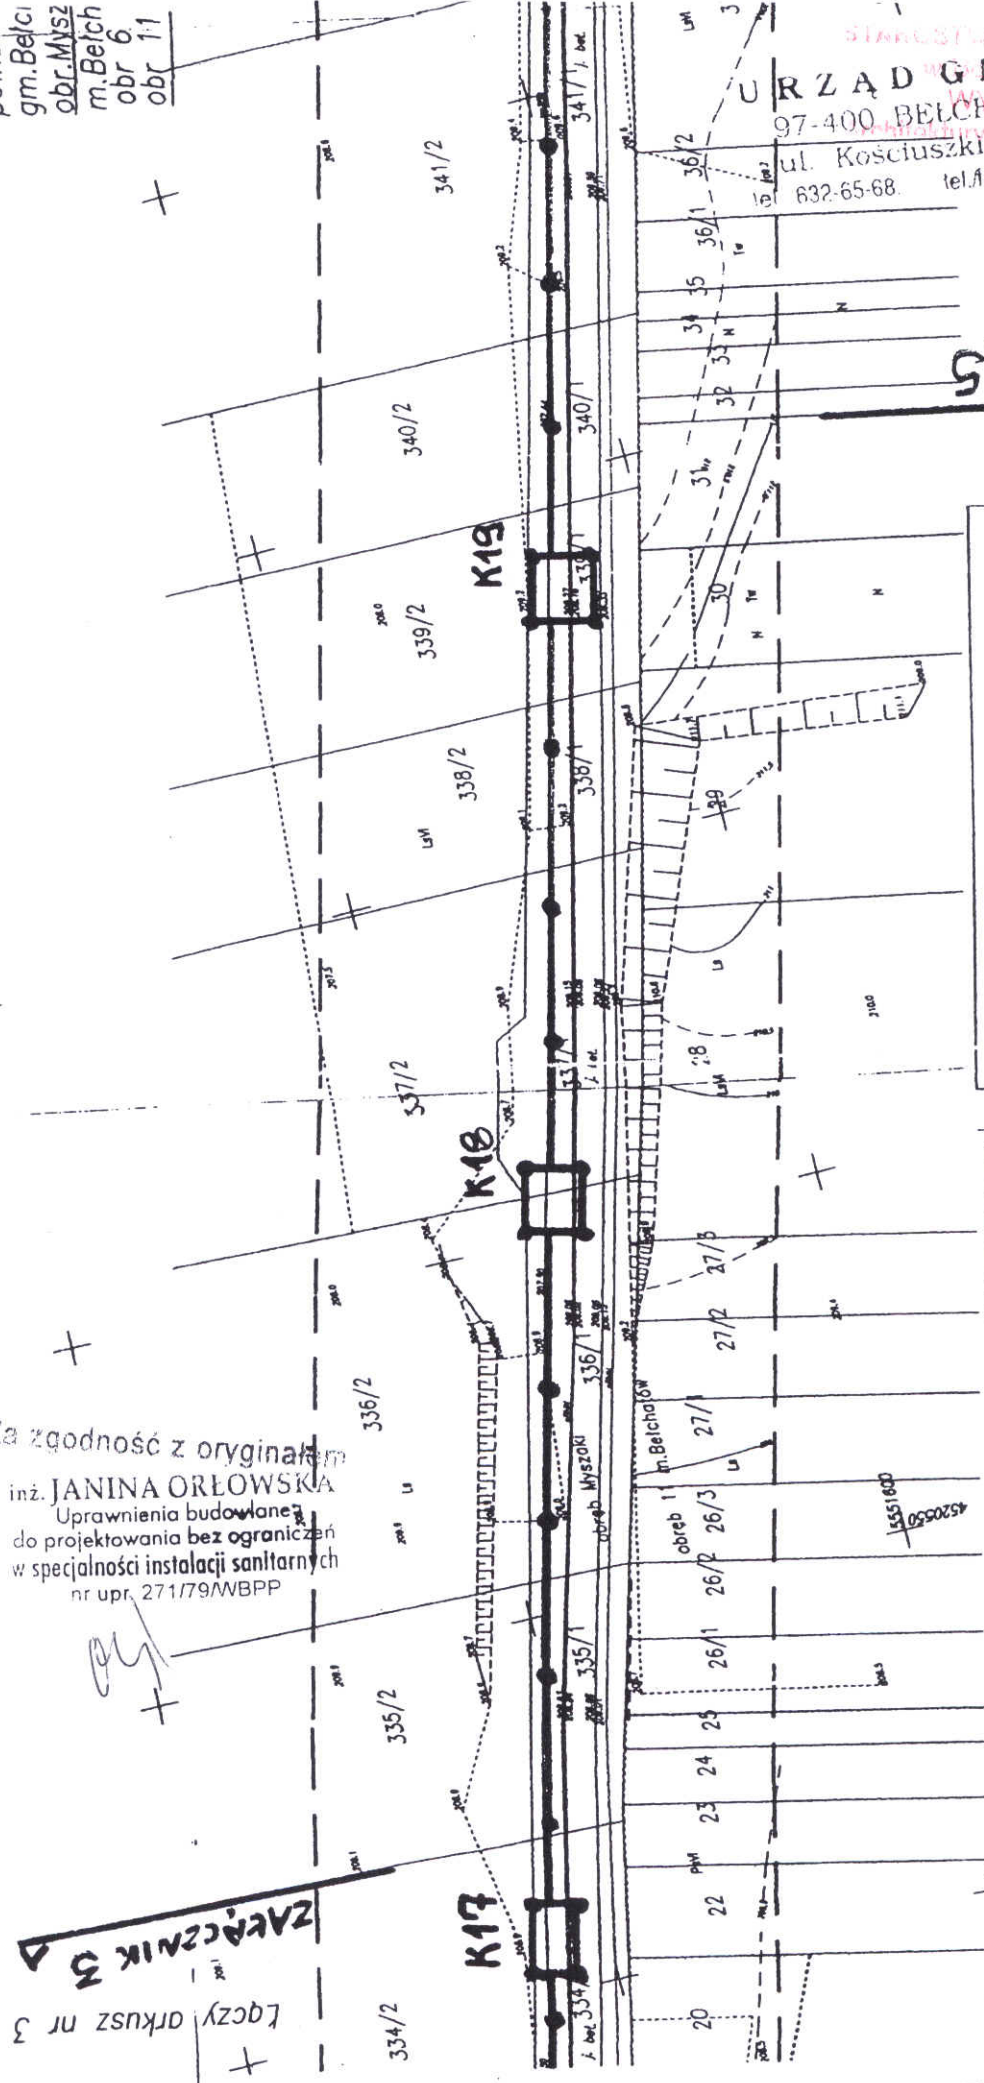

Zgodność z oryginałem

URZĄD GMINY
97-400 BELCHATÓW

mgr inż. JANINA OREOWSKA ul. Kościuszki Nr 15
Uprawnienia budowlane do projektowania bez ograniczeń w specjalności instalacji sanitarnych nr upr. 271179MBPP
tel. 632-65-63 tel. fax 632-68-54

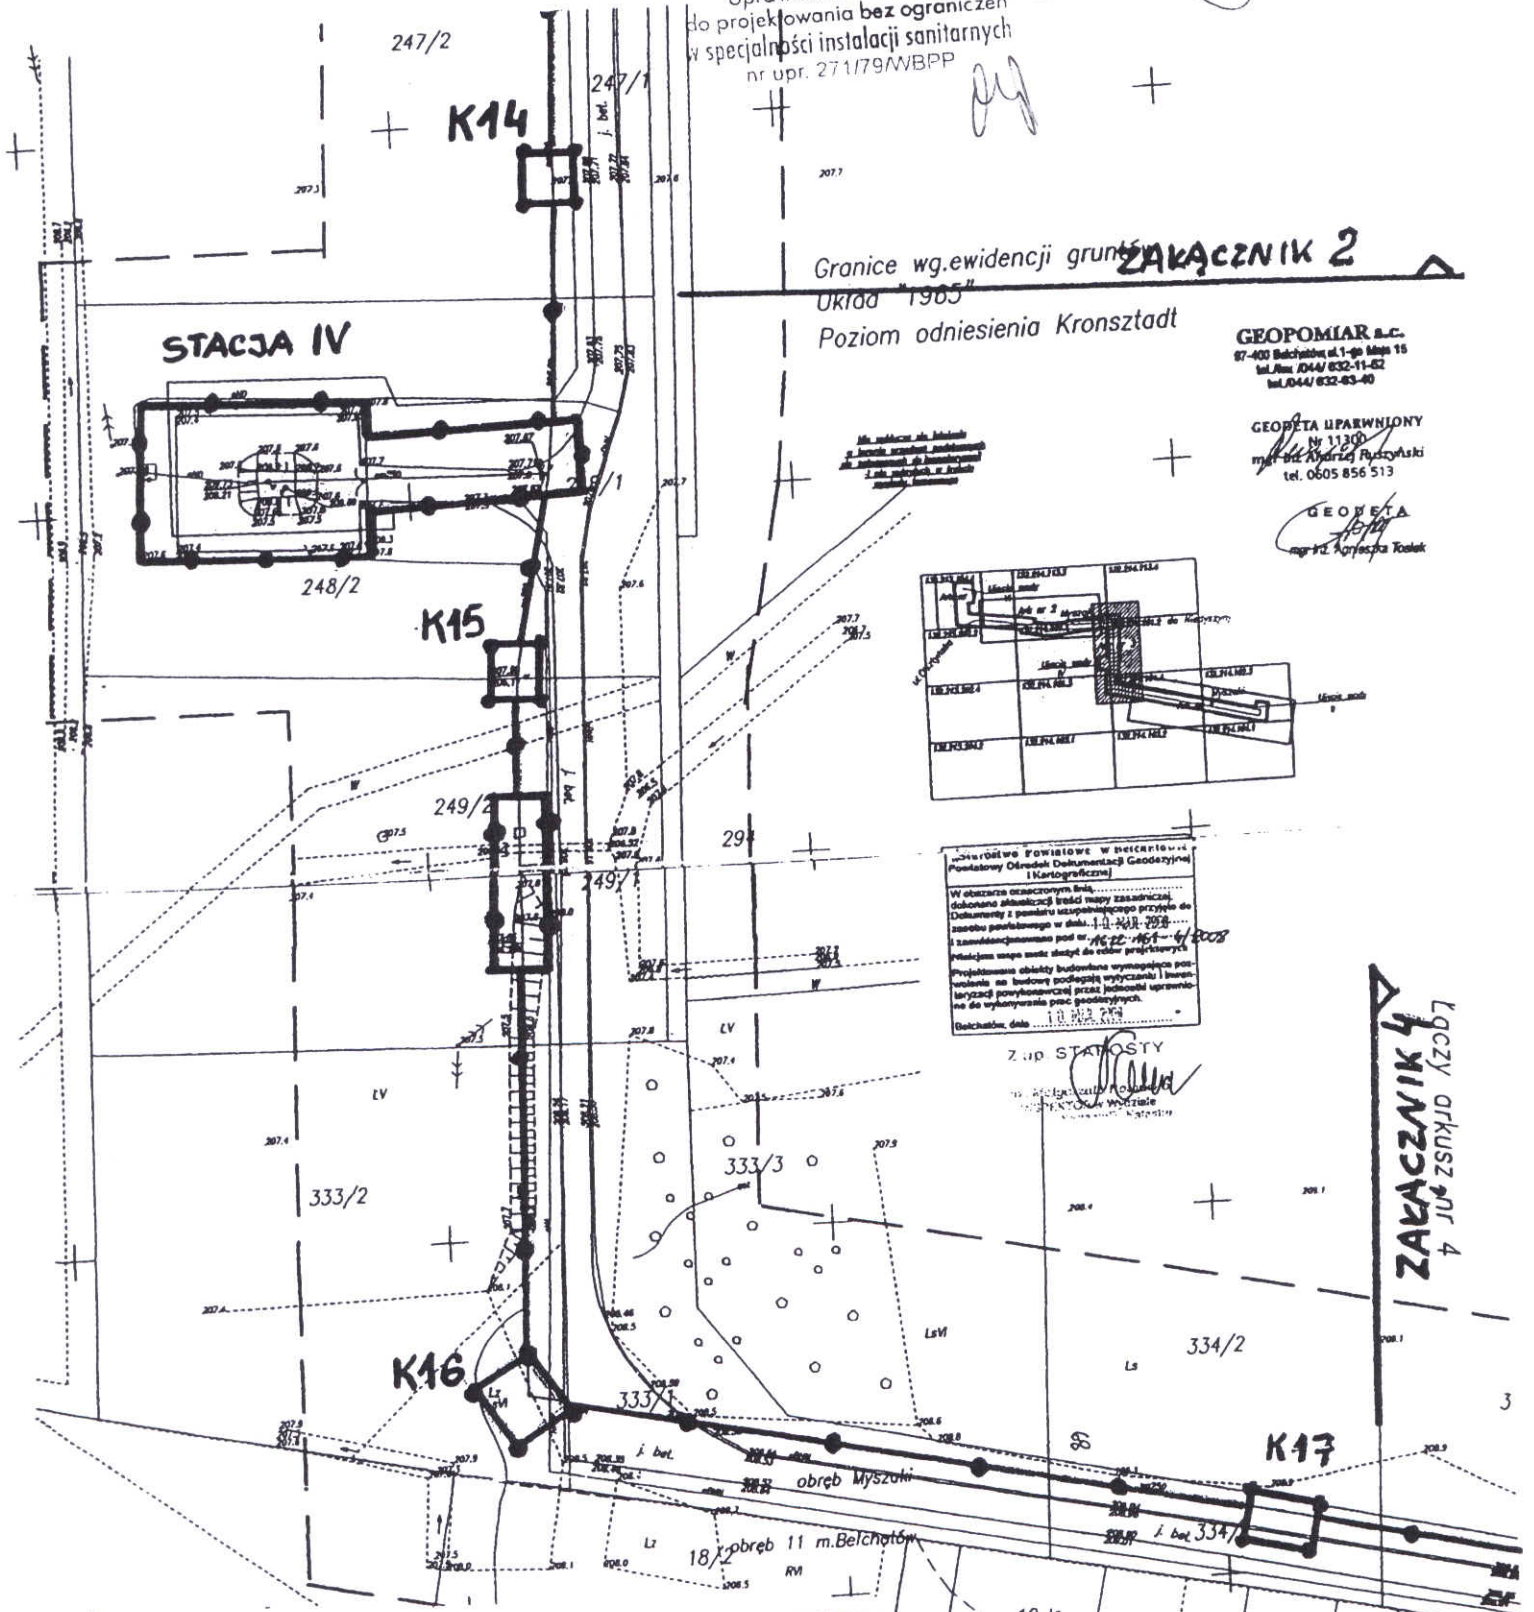


Granice wg. ewidencji gruntów **ZAKŁADNIK 2**
Urząd 1965
Poziom odniesienia Kronsztadt

GEOPIARM s.c.
97-400 Belchatów ul. 1-go Maja 15
tel. fax 044/ 632-11-62
tel. 044/ 632-63-40

GEOPIA UPRAWNIENIY
Nr 11300
mgr inż. Andrzej Ruczyński
tel. 0605 856 513

GEOPIA
mgr inż. Krzysztof Tostek


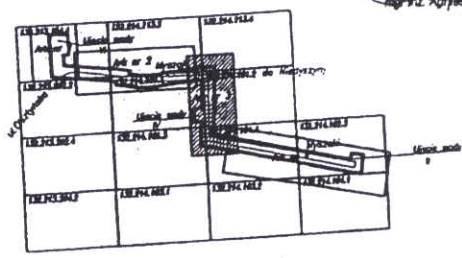


Urząd Powiatowy w Belchatowie
Powiatowy Ośrodek Dokumentacji Geodezyjnej i Kartograficznej
W obszarze oznaczonym linią...
dokonano aktualizacji treści mapy zasadniczej, dokumentacji i pomiaru uzupełniającego przyjęte do sporządzenia w dniu 10.04.2008
i zamieszczenia pod nr 1622/164-4/2008
Planacja waga może służyć do celów projektowych
Projektowana obszar budowlany wymagający pozwolenia na budowę podlegają wytyczeniu i inwentaryzacji powyższej przez jednostki uprawnione do wykonywania prac geodezyjnych.
Belchatów, dnia 10.04.2008

Z up. STATYSTY
mgr inż. Krzysztof Tostek
Kartografia

ZAKŁADNIK 4
Łączy arkusz nr 4

ZAKŁADNIK 3
do DECYZJI NR 26/2008
z dnia 2008.09.09
skala 1 : 1000
otrzymano poprzez zmniejszenie 50% mapy w skali 1:500

OZNACZENIA DECYZJI
●—● linie rozgraniczające terenu inwestycji

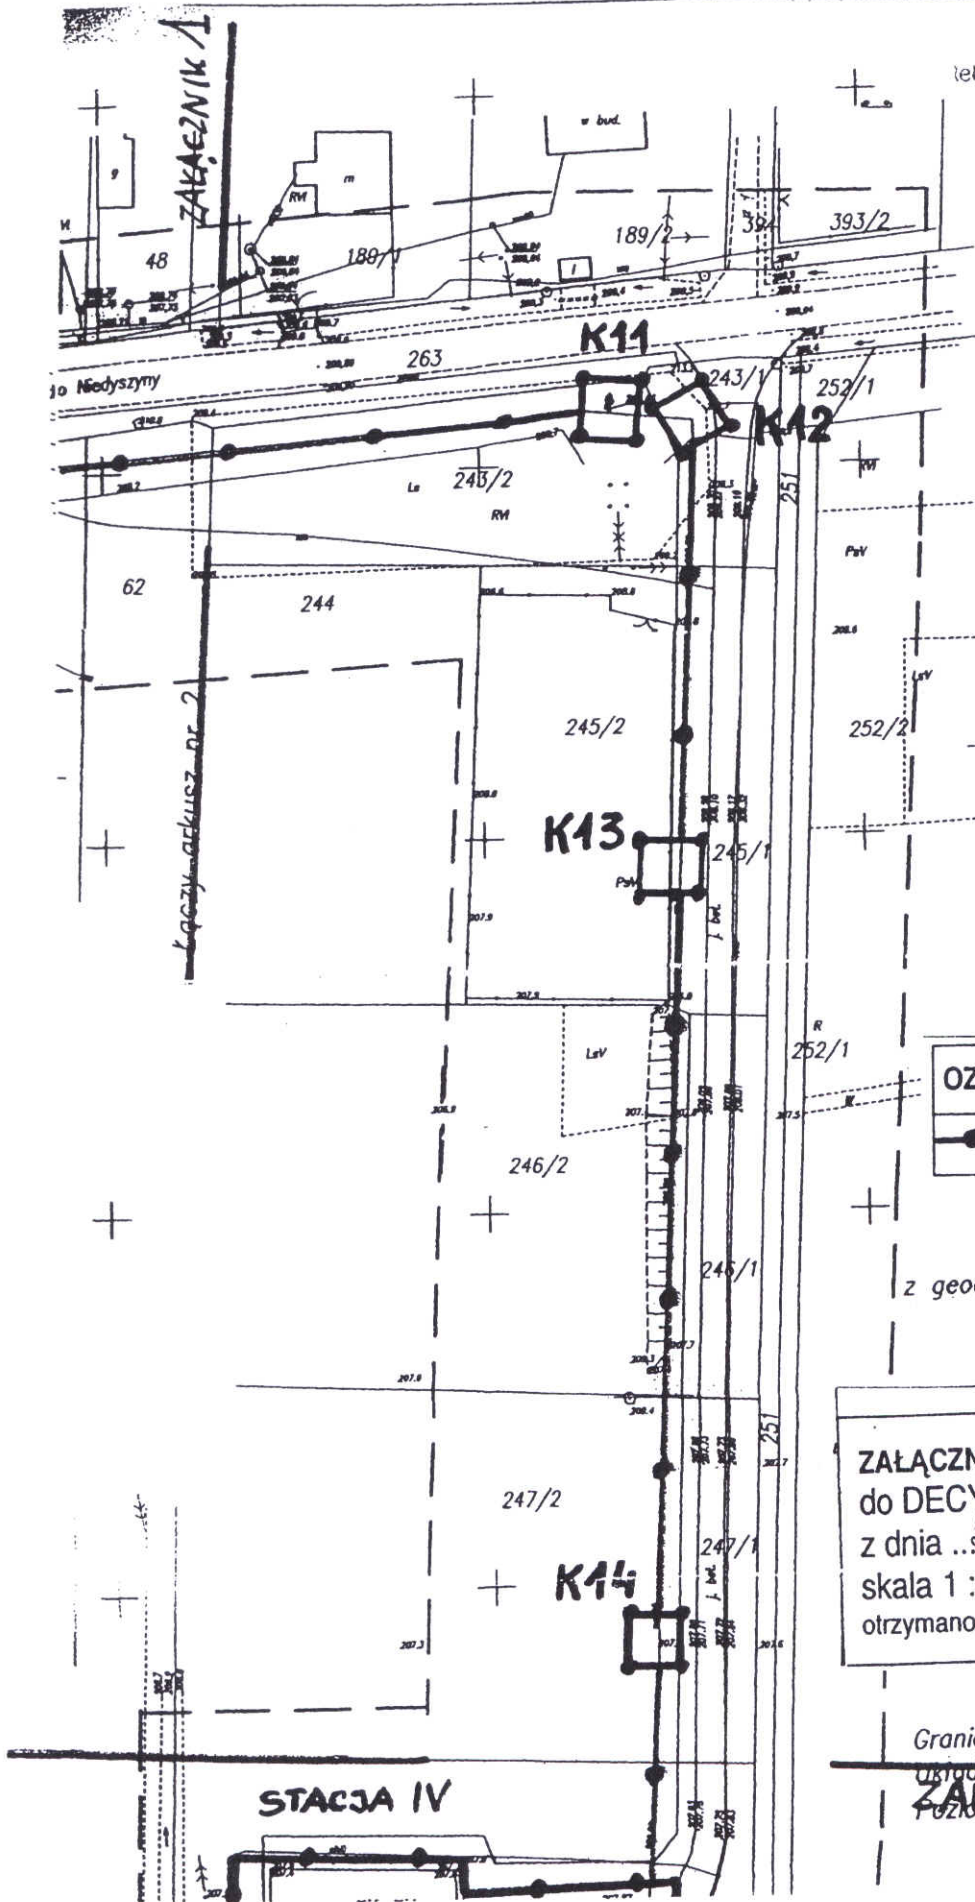

Za zgodność z oryginałem

inż. JANINA GRĘWKA
 Uprawnienia budowlane
 do projektowania bez ograniczeń
 w specjalności instalacji sanitarnych
 nr upr. 271/79/MBPP

woj. łódzkie
 pow. bełchatowski
 gm. Bełchatów
 obr. Myszaki
 m. Bełchatów
 obr. 6

OZNACZENIA DECYZJI

—●—●— lineie rozgraniczające terenu inwestycji


Mapa
 Sytuacyjno-Wysokościowa
 z geodezyjną inwentaryzacją urządzeń podziemnych
 skala 1:500
 Mapa służy do celów projektowych.

ZALĄCZNIK 2
 do DECYZJI nr 26/2008
 z dnia 2008.09.09
 skala 1 : 1000
 otrzymano poprzez zmniejszenie 50% mapy w skali 1:500

Granice wg. ewidencji gruntów

1985
ZALĄCZNIK 3

Original

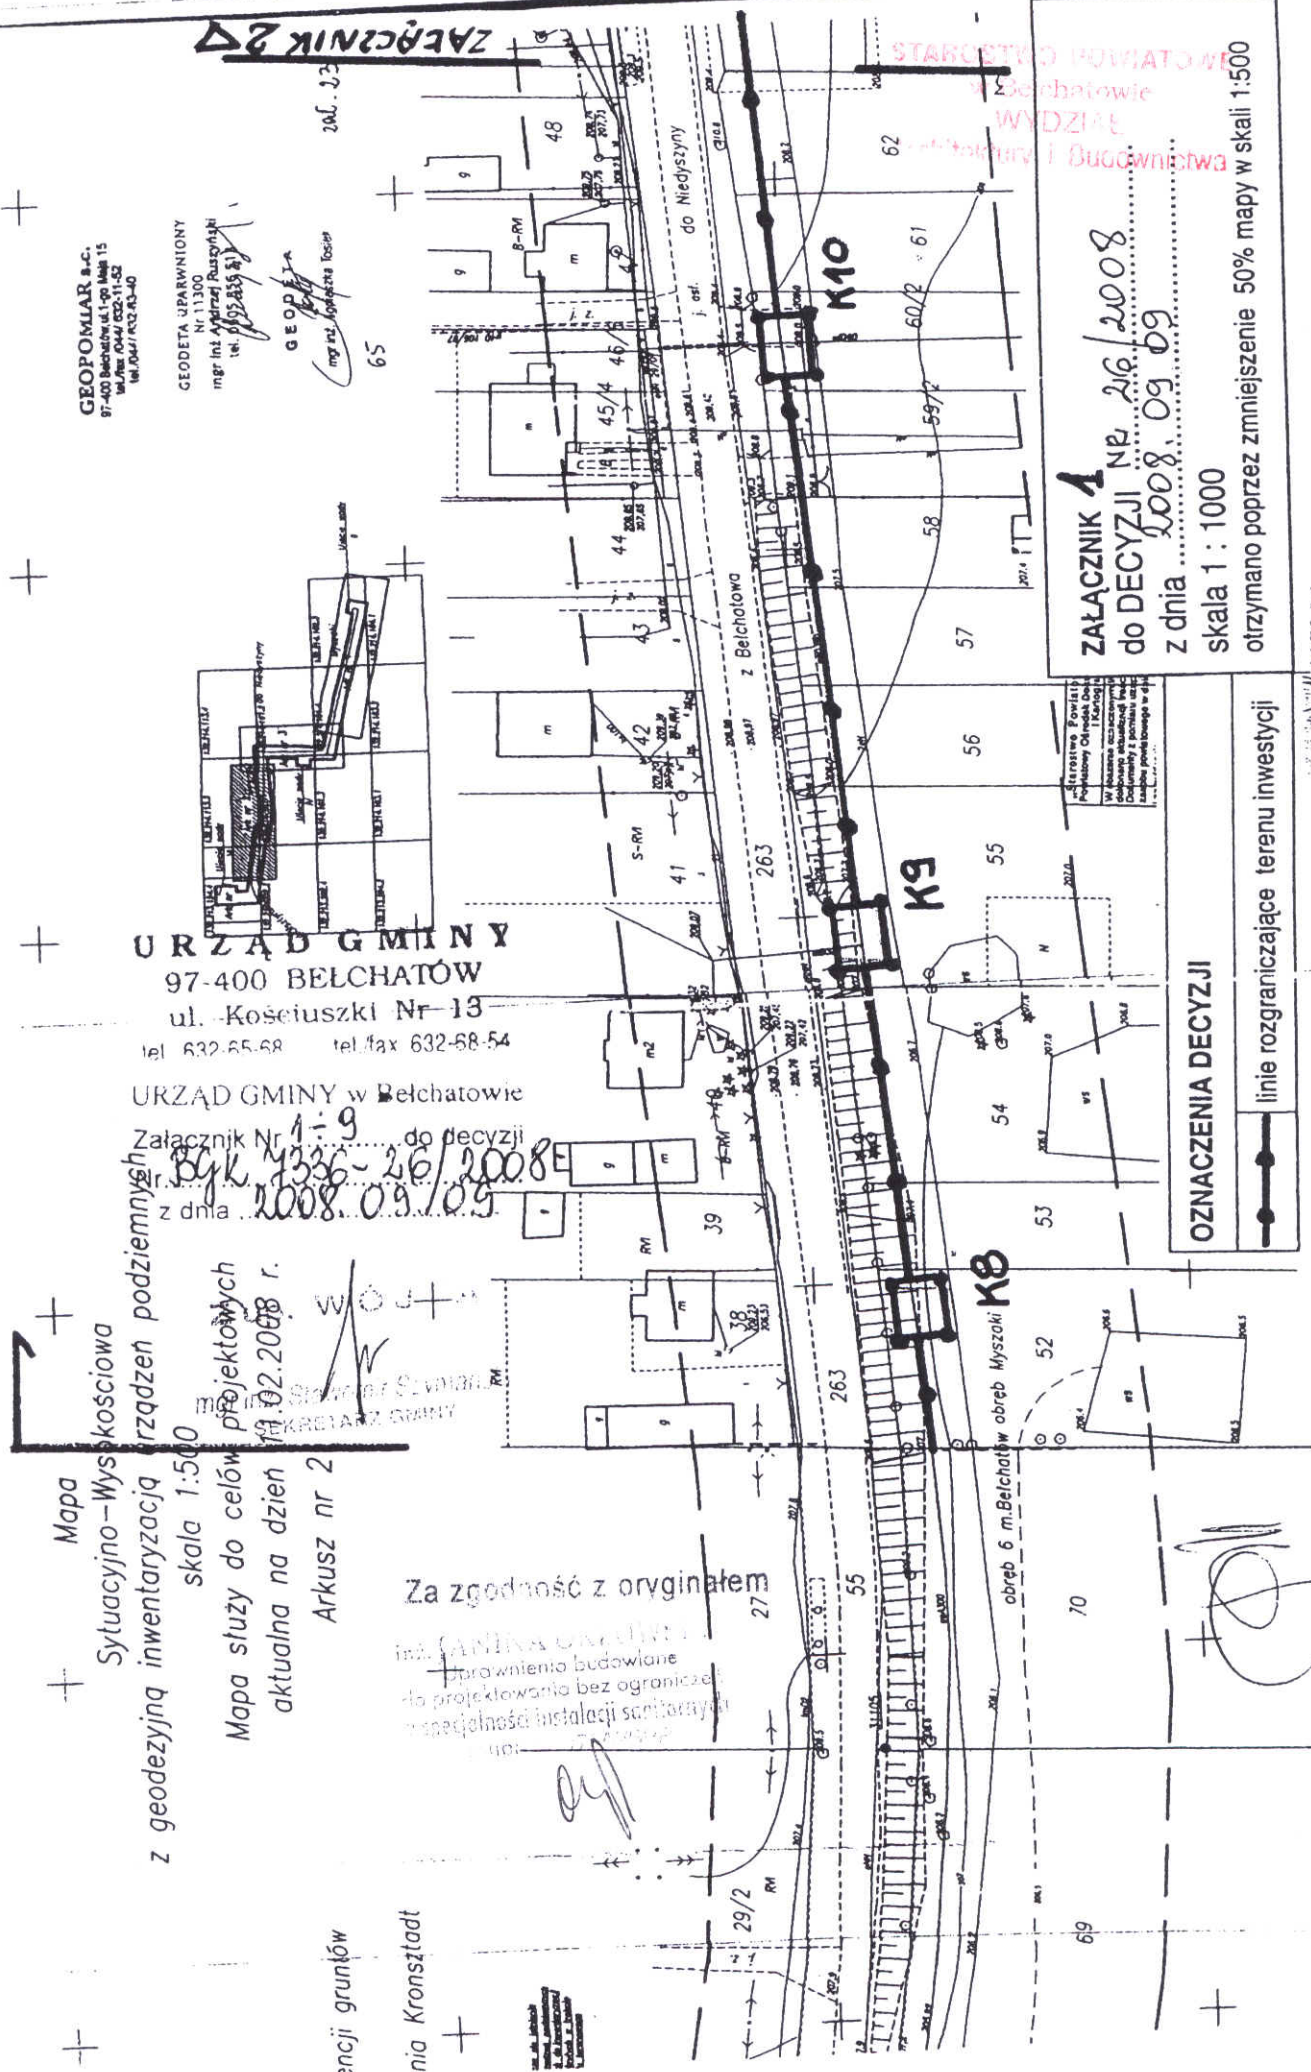

Mapa
z geodezyjną inwentaryzacją
skala 1:500

Mapa służy do celów projektowych
aktualna na dzień 02.2008 r.
Arkusz nr 2

Za zgodność z oryginałem

do projektowania bez ograniczeń...
specjalności instalacji sanitarnej...

encji gruntów
inia Kronstadt

GEOPIOMIAR s.c.
97-400 Belchatów ul. Kościuszki 15
tel. 632-65-53
tel. fax 632-61-52
tel. kom. 632-63-40

GEODETA UPRAWNIENY
Nr 11300
mgr inż. Andrzej Ruszczyński
tel. 632-65-53

GEOPIOMIAR
mgr inż. Andrzej Ruszczyński

URZĄD GMINY
97-400 BELCHATÓW
ul. Kościuszki Nr 13
tel. 632-65-68 tel. fax 632-68-54

Urząd Gminy w Belchatowie
Załącznik Nr 1-9 do decyzji
nr Bgk 4336-26/2008
z dnia 2008.09.09

STAROSTWO POWIATOWE
w Belchatowie
WYDZIAŁ
Architektury i Budownictwa

ZALĄCZNIK 1
do DECYZJI NR 26/2008
z dnia 2008.09.09
skala 1 : 1000
otrzymano poprzez zmniejszenie 50% mapy w skali 1:500

OZNACZENIA DECYZJI
linia rozgraniczająca terenu inwestycji

[Handwritten signature]

-Postanowieniem Starosty Belchatowskiego znak:OS.60183-331/08 z dnia 13 sierpnia 2008 roku dokonano uzgodnienia w/w inwestycji w zakresie ochrony gruntów rolnych. ZHE.5

-Postanowieniem nr 4118 z dnia 21 sierpnia 2008 roku, znak: TU 6216/4191/5346/2008 Marszałka Województwa Łódzkiego dokonano uzgodnienia w/w inwestycji, pod warunkiem wykonania: WYDZIAŁ

-,W projekcie technicznym należy przewidzieć rozwiązanie kolizji z istniejącym drenowaniem zapewniając prawidłowe jego funkcjonowanie na terenach oddziaływania urządzeń melioracji wodnych szczegółowych. Projekt planowanej inwestycji należy uzgodnić z Wojewódzkim Zarządem Melioracji i Urządzeń Wodnych w Łodzi –Terenowy Inspektorat w Piotrkowie Tryb. ul. Młynarska nr 2."

3. Linie rozgraniczające teren inwestycji oznaczono na załącznikach nr 1 - 9.

UZASADNIENIE

Na podstawie art. 107 § 4 K.p.a odstępuje się od uzasadnienia decyzji, gdyż uwzględnia ona w całości żądania strony.

Pouczenie

Decyzja o warunkach zabudowy i zagospodarowania terenu, a w tym niniejsza decyzja o lokalizacji inwestycji celu publicznego, nie rodzi praw do terenu oraz nie narusza prawa własności i uprawnień osób trzecich.

Decyzja niniejsza nie upoważnia do podejmowania robót budowlanych związanych z planowaną inwestycją.

Organ wydający decyzję stwierdza jej wygaśnięcie, jeżeli:

1. inny wnioskodawca uzyska pozwolenie na budowę;
2. dla tego terenu uchwalony zostanie miejscowy plan zagospodarowania przestrzennego, którego ustalenia będą inne niż w wydanej decyzji; przepisu tego nie stosuje się, jeżeli została wydana ostateczna decyzja o pozwoleniu na budowę.

Od decyzji niniejszej służy stronom odwołanie do Samorządowego Kolegium Odwoławczego w Piotrkowie Trybunalskim za pośrednictwem Wójta Gminy Belchatów w terminie czternastu dni od jej doręczenia.

Odwołanie od decyzji o ustaleniu lokalizacji inwestycji celu publicznego powinno zawierać zarzuty odnoszące się do decyzji, określać istotę i zakres żądania będącego przedmiotem odwołania oraz wskazywać dowody uzasadniające to żądanie.

Załączniki Nr 1 - 5 - Mapy, na której wyznaczono linie rozgraniczające teren inwestycji

Otrzymują :

1. Strony postępowania wg odrębnego wykazu.
2. a/a




Z up. WÓJTA

mgr inż. Sławomir Szymański

Za zgodność z oryginałem

inż. JANINA ORELOWSKA
Uprawnienia budowlane
do projektowania bez ograniczeń,
w specjalności instalacji sanitarnych
nr upr. 271/79/WBPP

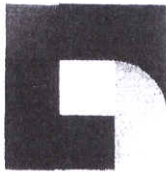

Wojewódzki Zarząd Melioracji i Urządzeń Wodnych w Łodzi
Terenowy Inspektorat w Piotrkowie Trybunalskim
97-300 Piotrków Trybunalski ul. Młynarska 2

Data: 01 07. 2008r.

UZGODNIENIE NR...160/08

Dotyczy : Budowy i modernizacji systemu sieci wodno-kanalizacyjnej na terenie miasta Bełchatowa. Zadanie nr 5.

Projektowany rurociąg wody krzyżuje się ze zbieraczem drenarskim o średnicy 12,5cm oraz z rowem melioracyjnym.

Orientacyjny przebieg zbieracza drenarskiego naniesiono na mapę kolorem czerwonym.

Uzgadnia się trasę rurociągów wody surowej na następujących warunkach:

- przed przystąpieniem do robót ziemnych inwestor zobowiązany jest zlokalizować przebieg rurociągu drenarskiego.
- rurociąg wody prowadzić min. 0,5 m pod rurociągiem drenarskim.
- zagłębienie wierzchu rury ochronnej pod dnem rowu- min 1,0m
- w przypadku przejścia przez rów metodą wykopu otwartego dno i skarpy muszą być doprowadzone do stanu pierwotnego

W/w roboty należy prowadzić pod nadzorem osoby posiadającej odpowiednie uprawnienia budowlane

152. Kierownik
INSPEKTOR
Teresa Lech
Teresa Lech

Za zgodność z oryginałem


inż. JANINA ORŁOWSKA
Uprawnienia budowlane
do projektowania bez ograniczeń
w specjalności instalacji sanitarnych
nr upr. 271/79/W/PPP

Sprawę prowadzi: Teresa Lech

Tel./Fax (44) 647 70 06

http: //www.melioracja.lodzkie.pl; //www.bip.melioracja.lodzkie.pl

e-mail: piotrkowtr@melioracja.lodzkie.pl

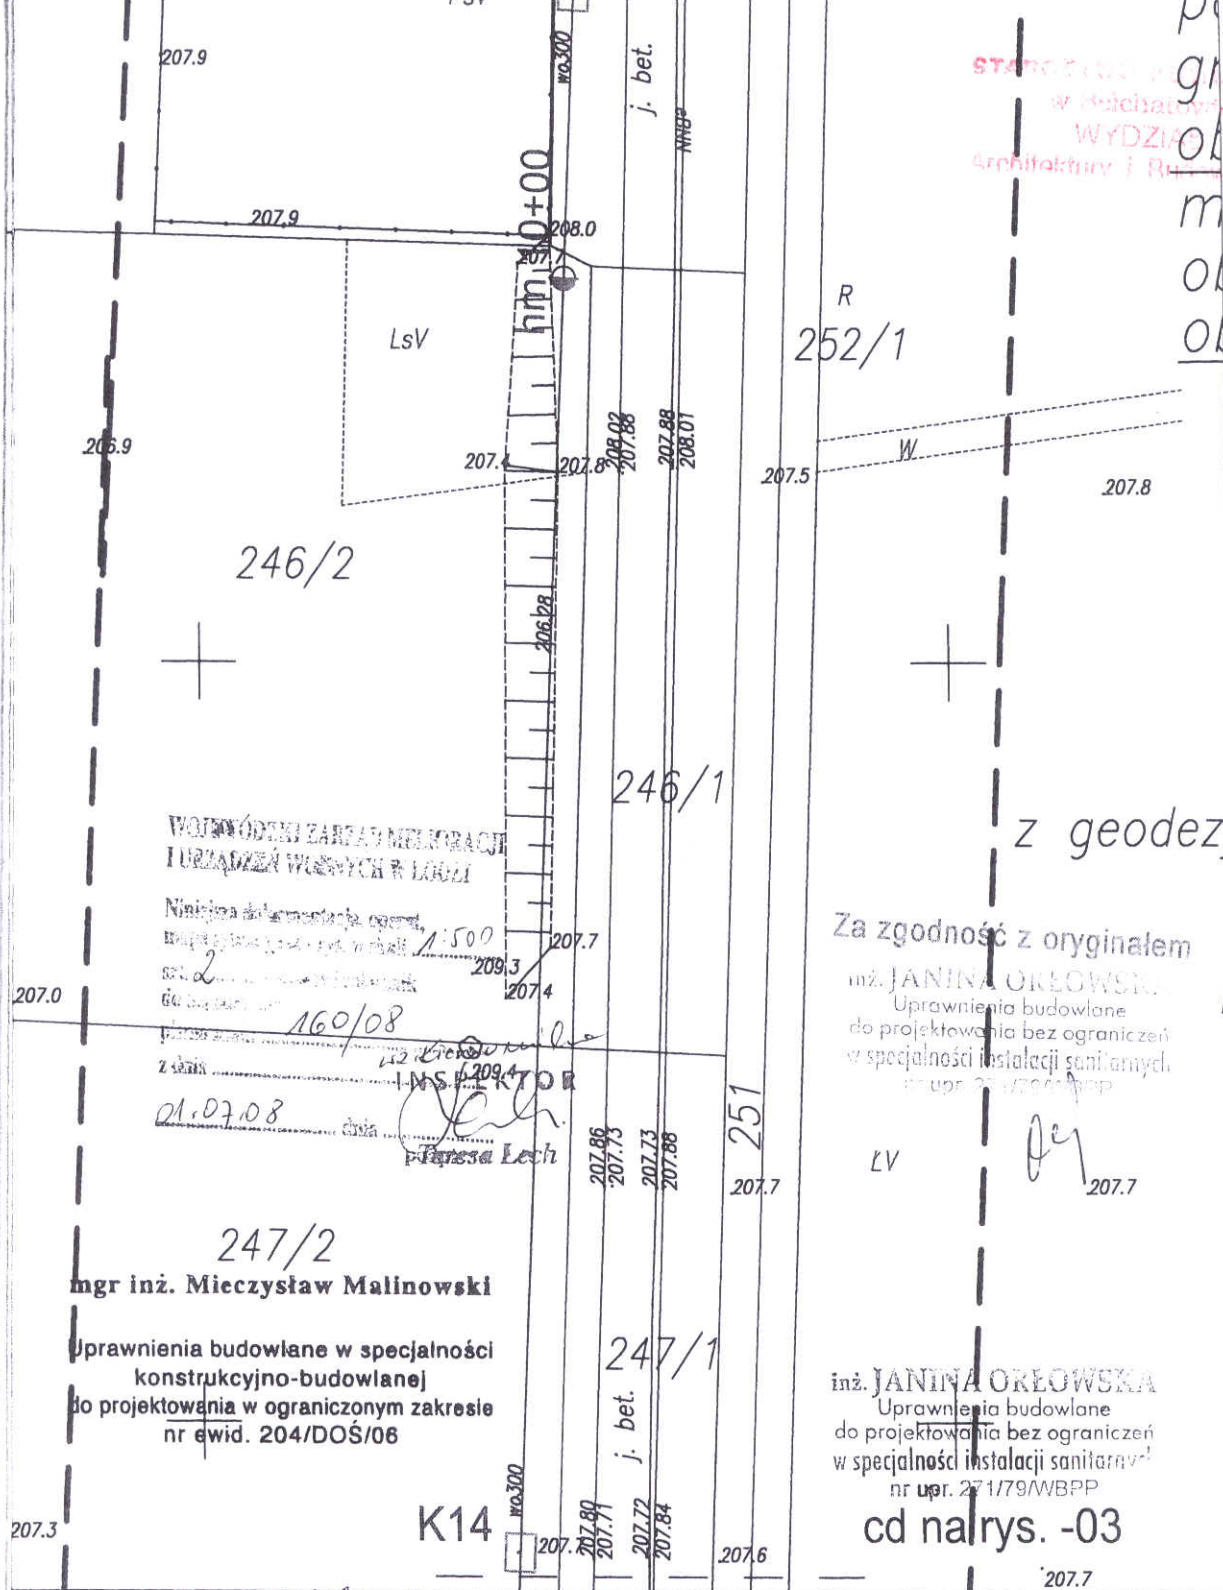

STANOWISKO
w Belchatowie
WYDZIAŁ
Architektury i Budownictwa

Janina Orłowska
Mieczysław Malinowski

Za zgodność z oryginałem
inż. JANINA ORŁOWSKA
Uprawnienia budowlane
do projektowania bez ograniczeń
w specjalności instalacji sanitarnych
nr upr. 27179/WBPP
LV
207.7

247/2
mgr inż. Mieczysław Malinowski
Uprawnienia budowlane w specjalności
konstrukcyjno-budowlanej
do projektowania w ograniczonym zakresie
nr ewid. 204/DOŚ/08

inż. JANINA ORŁOWSKA
Uprawnienia budowlane
do projektowania bez ograniczeń
w specjalności instalacji sanitarnych
nr upr. 27179/WBPP
cd na rys. -03
207.7

mgr inż. Mieczysław Malinowski		03.2008r	Podziałka	1:500
inż. Janina Orłowska		03.2008r	Zakład Wodociągów i Kanalizacji "WOD-KAN" Sp.z o.o. Budowa i modernizacja systemu sieci wodno-kanalizacyjnej na terenie miasta Bełchatowa. Projekt budowlano-wykonawczy. Zadanie nr 5	
mgr inż. Zbigniew Stachowicz		03.2008r	Nazwa rys.	
Nazwisko Podpis Data			Projekt zagospodarowania terenu - sekcja 1	
Zastrzega się prawa autorskie			Nr rys.	
			3260.1011.221-02	
			2	

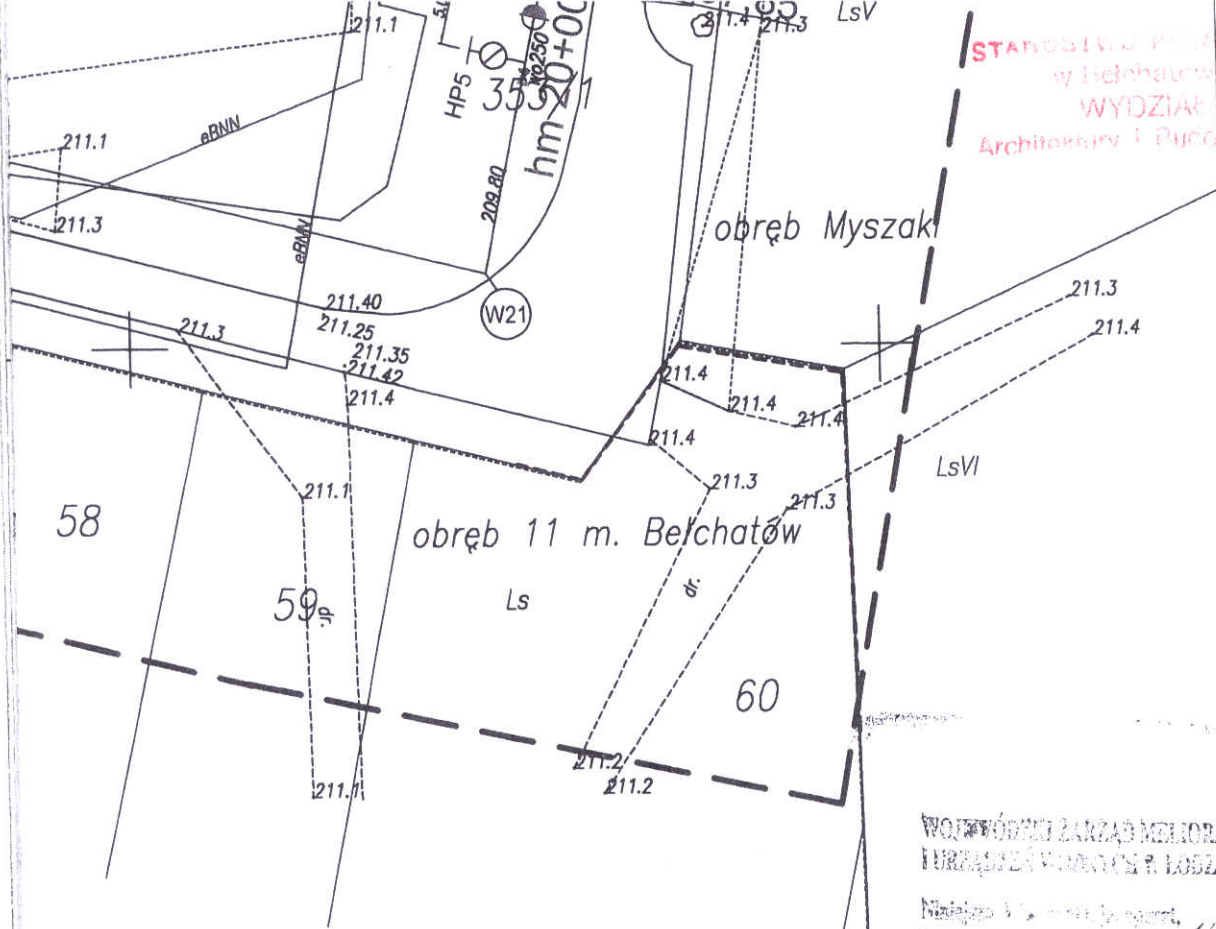

STANOWISKO
w Bełchatowie
WYDZIAŁ ZAT.6
Architektury i Budownictwa

Za zgodność z oryginałem
inż. JANINA ORŁOWSKA
Uprawnienia budowlane
do projektowania bez ograniczeń
w specjalności instalacji sanitarnych
nr upr. 271/79/WBPP

WOJEWÓDZKI ZARZĄD MELIORACJI

mgr inż. Mieczysław Malinowski

Uprawnienia budowlane w specjalności
konstrukcyjno-budowlanej
do projektowania w ograniczonym zakresie
nr ewid. 204/DOS/06

inż. JANINA ORŁOWSKA
Uprawnienia budowlane
do projektowania bez ograniczeń
w specjalności instalacji sanitarnych
nr upr. 271/79/WBPP

mgr inż. Mieczysław Malinowski			03.2008r	Podziałka 1:500	
inż. Janina Orłowska			03.2008r	Zakład Wodociągów i Kanalizacji "WOD-KAN" Sp.z o.o. Budowa i modernizacja systemu sieci wodno-kanalizacyjnej na terenie miasta Bełchatowa. Projekt budowlano-wykonawczy. Zadanie nr 5	
mgr inż. Zbigniew Stachowicz			03.2008r		
Nazwisko	Podpis	Data	Nazwa rys. Projekt zagospodarowania terenu - sekcja 2		
Zastrzeżenie praw autorskich			Nr rys. 3260.1011.221-03		
			3		



Zakład Wodociągów i Kanalizacji „WOD. –KAN.”
Spółka z o.o. z siedzibą w Belchatowie
97-400 Belchatów, ul. Św. Faustyny Kowalskiej nr 9


tel./ fax: centr. 044 633-83-06, 044 633-83-08, 044 633-83-09
e-mail: wodkan@wodkan-belchatow.pl
www.wodkan-belchatow.pl

NIP: 769-050-22-13, REGON: 590005919
Sąd Rejonowy dla Łodzi-Śródmieścia w Łodzi, Nr KRS: 0000109360
Wysokość kapitału zakładowego: 20.442.900,00 zł

Belchatów 18.06.08 r.

DN / DJT / TI / 1469 / 08

DT/80PIA+TG2

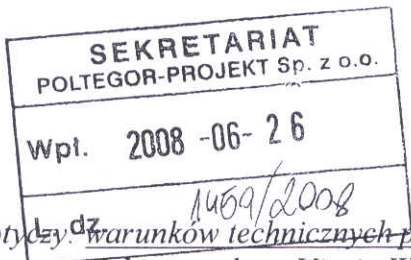

POLTEGOR – projekt
Sp. z o.o.
ul. Wyścigowa 56 f
53-012 Wrocław

dotyczy: warunków technicznych projektowania i renowacji rurociągu i studni
głębinowych na Ujęciu Wody w Belchatowie.

W odpowiedzi na pismo znak TG-2/29/08 informujemy, że przebudowę i modernizację studni głębinowych nr 2, 4, 5, 6, 7, 8, 9 i 10 oraz rurociągu tłoczego \varnothing 200, \varnothing 250, \varnothing 300 od studni nr 2 do Ujęcia Wody należy wykonać zgodnie z założeniami technicznymi do wykonania projektu technicznego ujętymi w specyfikacji „Budowa i modernizacja systemu sieci wod-kan na terenie m. Belchatowa. Zadanie nr 5”.

Na powyższe należy spełnić następujące warunki:

1. Wykonać dokumentację techniczną na aktualnym podkładzie geodezyjnym.
2. Dokumentację techniczną należy wykonać zgodnie z obowiązującymi przepisami i normami.
3. Dokumentację należy uzgodnić z Zakładem Wod-Kan., Zespołem Uzgadniania Dokumentacji.
4. O rozpoczęciu robót wykonawca zobowiązany jest powiadomić ZWK, a po ich zakończeniu przed zasypaniem zgłosić do przeglądu technicznego.
5. Przed zasypaniem wykopów zgłosić do zainwentaryzowania przez służby geodezyjne wykonane sieci.
6. Na użytkowanie wodociągu i jego eksploatację uzyskać zgodę Państwowego Terenowego Inspektora Sanitarnego.
7. Po zakończeniu robót dostarczyć do Zakładu Wod-Kan jeden egzemplarz dokumentacji powykonawczej i inwentaryzacji.

Niniejsze warunki są załącznikiem do dokumentacji technicznej.

W ciągu dwóch lat od ich wydania należy opracować dokumentację techniczną, w przeciwnym wypadku warunki tracą ważność.

Otrzymują:

1. adresat
2. DN
3. a/a

za zgodność z oryginałem

inż. JANINA GUSKO
Uprawnienia budowlane
do projektowania bez ograniczeń
w szczególności instalacji sanitarnych
upr. 27.179/V/00PP

PREZES ZARZĄDU
DYREKTOR KACZELNY

mgr inż. Sylwester Melon



Zakład Wodociągów i Kanalizacji „WOD. –KAN.”
Spółka z o.o. z siedzibą w Belchatowie
97-400 Belchatów, ul. Św. Faustyny Kowalskiej nr 9

tel./ fax: centr. 044 633-83-06, 044 633-83-08, 044 633-83-09

e-mail: wodkan@wodkan-belchatow.pl

www.wodkan-belchatow.pl

ZAL. 8

NIP: 769-050-22-13, REGON: 590005919

Sąd Rejonowy dla Łodzi-Śródmieścia w Łodzi, Nr KRS: 0000109360

Wysokość kapitału zakładowego: 24.765.709,00 zł

Belchatów 09.10.08 r.

DN / DJT / TI / 24.90 / 08

Poltegor-Projekt sp. z o.o.
ul. Wyścigowa 56 f
53-012 Wrocław

dotyczy: uzgodnienia dokumentacji technicznej.

Zakład Wodociągów i Kanalizacji uzgadnia PT „Budowa i modernizacja systemu sieci wodno-kanalizacyjnej na terenie m. Belchatowa. Zadanie nr 5” pod względem eksploatacyjnym .

Informujemy, że na podkładzie do celów projektowych arkusz nr 1, magistrala wodociągowa \varnothing 800 od Ujęcia Wody do miasta, błędnie, jest na tym odcinku określona jako wodociąg nieczynny . Wodociąg ten jest nieczynny tylko na odcinku przechodzącym przez posesje przy ul. Warszawskiej 48.

Za poprawność rozwiązań techniczno-ekonomicznych, stronę formalno-prawną projektu oraz zgodność z przepisami i normami odpowiada jednostka projektowa.

Załączniki:

1. 1 egz. faktury za uzgodnienie

Otrzymują:

1. Adresat
2. DN
3. a/a

PREZES Zarządu
DYREKTOR NACZELNY
[Signature]
mgr inż. Sylwester Melon

BEŁCHATÓW - M 2008-11-07

**Starostwo Powiatowe w Bełchatowie
Wydział Geodezji, Kartografii i Katastru
ZESPÓŁ UZGADNIANIA
DOKUMENTACJI PROJEKTOWEJ**

OPINIA NR ZUDP-1233/2008

Uzgodnienie : SIEĆ WODOCIĄGOWA i PRZYŁĄCZA ENERGETYCZNE

Charakterystyka : Budowa i modernizacja sieci wodociągowej na terenie miasta i gminy Bełchatów oraz przyłącza energetyczne zasilające pompy w studniach .

Lokalizacja obiektu : m. BEŁCHATÓW obr. 6 , 11
gm . BEŁCHATÓW obr. NIEDYSZYNA

Nr zlecenia : 12124-1/2008

Za zgodność z oryginałem

Inwestor : ZAKŁAD WODOCIĄGÓW i KANALIZACJI
"WOD - KAN" w BEŁCHATOWIE Spółka z o.o.
97-400 BEŁCHATÓW-M.
Św.Faustyny Kowalskiej 9

mgr JANINA ORŁOWSKA
Uprawnienia budowlane
do projektowania bez ograniczeń
w specjalności instalacji sanitarnych
nr upr. 271/79/WBPP



Nazwa jednostki projektowej : POLTEGOR - projekt sp. z o.o.
53-149 WROCŁAW
Wyścigowa 56 f

PODSTAWA PRAWNA UZGODNIENIA

Ustawa z dnia 17 maja 1989 r. Prawo Geodezyjne i Kartograficzne (T.J.Dz.U.Nr 240 z 2005 r. poz. 2027 z późn. zm.). Rozporządzenie MRRiB z dnia 2.04.2001 r. w sprawie geodezyjnej ewidencji sieci uzbrojenia terenu oraz zespołów uzgadniania dokumentacji projektowej (Dz.U.Nr 38 z 2001r poz. 455. Zarządzenie nr 3/99 z 14.01.1999 r Starosty Powiatu Bełchatowskiego.

POUCZENIE

Uzgodnione usytuowanie sieci uzbrojenia terenu podlega wytyczeniu i geodezyjnej inwentaryzacji powykonawczej przez jednostki uprawnione do wykonywania prac geodezyjnych. W razie niezgodności realizacji sieci uzbrojenia terenu z uzgodnionym projektem inwestor zobowiązany jest przedłożyć mapę z wynikami pomiarów powykonawczych właściwemu organowi administracji architektoniczno-budowlanej. Uzgodnienie usytuowania projektowanych sieci uzbrojenia terenu zachowuje ważność przez okres 3 lat od daty wydania opinii w sprawie uzgodnienia usytuowania projektowanych sieci uzbrojenia terenu. Uzgodnienie traci ważność w przypadku, o którym mowa w § 13 Rozp. MRRiB z dnia 2.04.2001 w sprawie geodezyjnej ewidencji sieci uzbrojenia terenu oraz zespołów uzgadniania dokumentacji projektowej.

Po rozpatrzeniu wniosku na posiedzeniu ZUDP w dniu **2008-10-23** i po wyjaśnieniu uwag i dodatkowych uzgodnieniach przedłożony ponownie w ZUDP dnia **06-11-2008** r. projekt został uzgodniony pozytywnie z zachowaniem wymienionych uwag :

1. Telekomunikacja Polska S.A.

Uzgadnia się projekt zgodnie z propozycją projektanta, załączoną mapą oraz obowiązującymi przepisami . Należy uaktualnić nanesienie uzbrojenia w okresie 3 miesięcy przed planowanym rozpoczęciem robót.

Prace przy skrzyżowaniu z siecią telefoniczną należy prowadzić ręcznie pod nadzorem służb teletechnicznych TP S.A. W miejscach kolizji sieć TP zabezpieczyć rura dwudzielną , wykop oznaczony K-6 wykonać bezwzględnie pod nadzorem pracownika TP, kabel odstąpić na takim odcinku aby można było je zabezpieczyć przed dalszymi pracami , po zakończeniu prac kable TP zabezpieczyć rurami dwudzielnymi . Na 5 dni przed rozpoczęciem prac należy powiadomić służby TP / p. ŚLIWIŃSKA TERESA - Radomsko tel 044 6833646 /.

Niedopełnienie podanych warunków w przypadku uszkodzenia urządzeń łączności narazi wykonawcę na pokrycie strat związanych z ich naprawą .

2. Zakład Energetyczny

Należy zachować ostrożność podczas prowadzenia prac i wymagane stosownymi przepisami odległości od urządzeń elektroenergetycznych .

Przewodniczący zespołu

Z up. STAROSTY

mgr inż. Małgorzata Piętrowska
Przewodniczący Zespołu
Uzgadniania Dokumentacji Projektowej



STANOWISKO REJONALNE
w Belchatowie
WYDZIAŁ

ZAE.10

PAŃSTWOWY POWIATOWY INSPEKTOR SANITARNY W BEŁCHATOWIE

97-400 Bełchatów, ul. St. Okrzei 49
tel. 044 733-13-55 fax 044 733-13-58
044 733-13-56
044 733-13-57
e-mail: belchatow@pis.lodz.pl

Nasz znak: PPIS-ZNS-442/39/08

Bełchatów dn. 01.07.2008 r.

Poltegor – Projekt Sp. z o.o.
ul. Wyścigowa 56 f
53-012 Wrocław

Opinia Sanitarna

Państwowy Powiatowy Inspektor Sanitarny w Bełchatowie działając na podstawie art. 3 Ustawy z dnia 14 marca 1985 r. o Państwowej Inspekcji Sanitarnej (tekst jednolity Dz. U. z 2006 r. Nr 122, poz. 851, ostatnia zmiana Dz. U. z 2007 r. Nr 176, poz. 1238), po zapoznaniu się z projektem budowlano – wykonawczym pt. „Budowa i modernizacja systemu sieci wodno – kanalizacyjnej na terenie miasta Bełchatowa – Zadanie nr 5”, postanawia uzgodnić w/w projekt z zastrzeżeniami:

1. Uszczelnić miejsce przejścia kabli zasilających przez głowicę studni oraz włąz do obudowy studni
2. Zabezpieczyć końcówkę rurki odpowietrzającej siatką ochronną
3. Zgodnie z art. 18 ust. 1 rozporządzenia Ministra Zdrowia z dnia 29 marca 2007 r. w sprawie jakości wody przeznaczonej do spożycia przez ludzi (Dz. U. z 2007 r. Nr 61, poz. 417) – na zastosowanie materiałów lub wyrobów używanych do uzdatniania i dystrybucji wody należy uzyskać ocenę higieniczną Państwowego Powiatowego Inspektora Sanitarnego w Bełchatowie

Niniejsza opinia jest ważna pod warunkiem dołączenia do niej kopii projektu, na którym znajduje się klauzula stwierdzająca uzgodnienie przez Państwowego Powiatowego Inspektora Sanitarnego w Bełchatowie.

Załączniki: 1 egz. projektu.

Za zgodność z oryginałem

...z. JANINA ORŁOWSKA
Uprawnienia budowlane
do projektowania bez ograniczeń
w specjalności instalacji sanitarnych
nr upr. 271/79/WBPP

PAŃSTWOWY POWIATOWY
INSPEKTOR SANITARNY
W BEŁCHATOWIE

mgr inż. Elżbieta Świerczyńska Musiał

Otrzymują:

1. Adresat

+ zwrot załączników, decyzja płatnicza

Do wiadomości:

1. Państwowy Wojewódzki Inspektor Sanitarny, ul. Wodna 40, 90-046 Łódź
2. a/a

DECYZJA Starosty Bełchatowskiego

Działając na podstawie art. 122, ust. 1, pkt 1 i 3, art. 123, ust. 2, art. 127, ust. 5 i 6, art. 128, art. 131 ust. 4, art. 135, art. 140, ust. 1 ustawy z dnia 18 lipca 2001 roku Prawo wodne (Dz. U. Nr 115, poz. 1229 z 2001 roku z późniejszymi zmianami) oraz art. 104 K.p.a., po rozpatrzeniu wniosku Pani Janiny Orłowskiej przedstawicielki firmy Poltegor – Projekt Sp. z o.o. z siedzibą we Wrocławiu przy ulicy Wyścigowej 56f działającej w imieniu Zakładu Wodociągów i Kanalizacji WOD-KAN Sp. z o.o., Bełchatów, ul. Św. Faustyny Kowalskiej 9 w sprawie wydania pozwolenia wodnoprawnego na wykonanie urządzeń wodnych w zakresie przejścia przewodem wodociagowym Ø250, ułożonym na konstrukcji wsporczej – nad przepustem żelbetowym Ø1000, zlokalizowanym w km 1+850 rowu R-A (rzeka Rakówka), oraz na szczególne korzystanie z wód w zakresie odprowadzania do rowu R-A wód podziemnych ze studni głębinowej (odwodnienie rurociągu w sytuacjach awaryjnych pompą przenośną)

orzekam, co następuje

- I. Udzielam Zakładowi Wodociągów i Kanalizacji WOD-KAN Sp. z o.o., Bełchatów pozwolenia wodnoprawnego na wykonanie przejścia przewodem wodociagowym Ø250, ułożonym na konstrukcji wsporczej – nad przepustem żelbetowym Ø1000, zlokalizowanym w km 1+850 rowu R-A (rzeka Rakówka) z zachowaniem rozwiązań technicznych zawartych w “Projekcie budowlano- wykonawczym: Budowa i modernizacja systemu sieci wodno-kanalizacyjnej na terenie miasta Bełchatowa” autorstwa firmy Poltegor – Projekt Sp. z o.o.
- II. Udzielam Zakładowi Wodociągów i Kanalizacji WOD-KAN Sp. z o.o., Bełchatów pozwolenia wodnoprawnego na szczególne korzystanie z wód w zakresie odprowadzania w sytuacji awaryjnej do rowu R-A poniżej przepustu Ø 1000 w km 1+850 jego biegu wód podziemnych ze studni głębinowej w ilości maksymalnej **40,3 m³**, w czasie ok. 2 godzin przy zastosowaniu pompy zatapialnej o wydajności 20 m³/h.
- III. Zobowiązuję Zakład Wodociągów i Kanalizacji WOD-KAN Sp. z o.o do:
 1. zapewnienia właściwego nadzoru technicznego nad pracami.
 2. wykonania robót zgodnie z zatwierdzonym projektem technicznym.
 3. pokrycia ewentualnych strat i usunięcia szkód spowodowanych wykonaniem robót objętych pozwoleniem.
 4. uporządkowania terenu po zakończeniu robót i przywrócenia mu pierwotnego stanu.
 5. powiadomienia zainteresowanych stron o terminie rozpoczęcia i zakończenia robót.
- IV. Zastrzegam, że nieprzestrzeganie warunków niniejszego pozwolenia może spowodować jego cofnięcie lub ograniczenie bez prawa odszkodowania.
- V. Pozwolenie wodnoprawne nie rodzi praw do nieruchomości i urządzeń wodnych koniecznych do jego realizacji oraz nie narusza praw własności i uprawnień osób trzecich przysługujących wobec tych nieruchomości i urządzeń.
- VI. Pozwolenie wodnoprawne wygaśnie, jeżeli zakład nie rozpocznie wykonania urządzeń wodnych w terminie 2 lat od dnia , w którym pozwolenie wodnoprawne na wykonanie tych urządzeń stało się ostateczne.
- VII. Pozwolenie wodnoprawne na szczególne korzystanie z wód wydaje się na czas oznaczony tj. do dnia **31 grudzień 2020 roku**.

UZASADNIENIE

Postępowanie wszczęto na wniosek Pani Janiny Orłowskiej przedstawicielki firmy Poltegor – Projekt Sp. z o.o. z siedzibą we Wrocławiu przy ulicy Wyścigowej 56f działającej w

imieniu Zakładu Wodociągów i Kanalizacji WOD-KAN Sp. z o.o., Bełchatów, ul. Św. Faustyny Kowalskiej 9 z dnia 10 września 2008 roku znak: TG-2/55/08 w sprawie udzielenia pozwolenia wodnoprawnego na wykonanie urządzeń wodnych w zakresie przejścia przewodem wodociągowym Ø250, ułożonym na konstrukcji wsporczej – nad przepustem żelbetowym Ø1000, zlokalizowanym w km 1+850 rowu R-A (rzeka Rakówka), oraz na szczególne korzystanie z wód w zakresie odprowadzania do rowu R-A wód podziemnych ze studni głębinowej (odwodnienie rurociągu w sytuacjach awaryjnych pompą przenośną). Do wniosku strona załączyła: „Projekt budowlano-wykonawczy: Budowa i modernizacja systemu sieci wodno-kanalizacyjnej na terenie miasta Bełchatowa”, opis prowadzenia działalności sporządzony w języku niespecjalistycznym. W trakcie postępowania administracyjnego strona uzupełniła dokumentację o dokładniejsze informacje dotyczące awaryjnego spustu wody oraz o charakterystykę rowu R-A. Ustalono, że załączone dokumenty spełniają wymagania określone dla tego rodzaju przedsięwzięcia. Strony w sprawie zostały zawiadomione o wszczęciu postępowania oraz udostępniono zainteresowanym zgromadzoną w Urzędzie dokumentację dotyczącą powyższej sprawy. Działając na podstawie art. 127 ust. 6 Prawa wodnego organ tutejszy podał do publicznej wiadomości informację o wszczęciu postępowania administracyjnego.

W toku postępowania ustalono, że nie istnieją żadne przeszkody do wydania pozwolenia wodnoprawnego w podanym wyżej zakresie na ustalonych warunkach, wobec powyższego orzeczono jak w sentencji.

Od niniejszej decyzji służy stronie odwołanie do Dyrektora Regionalnego Zarządu Gospodarki Wodnej za pośrednictwem Starosty Bełchatowskiego w terminie 14 dni od daty jej otrzymania.

Dokonano zapłaty opłaty skarbowej w wysokości 434zł (data wpłaty 25.09.2008 roku numer pokwitowania / numer rachunku bankowego Urzędu Miasta Bełchatów*) 23 1540 1245 2096 4804 1937 0001
*niepotrzebne skreślić

KLAUZULA WYKONALNOŚCI
Niniejsza decyzja jest ostateczna
i podlega wykonaniu
od dnia 15.12.2008r.
Z up. STAROSTY

mgr inż. Jolanta Pawlikowska
Szefkinia Wydziału Ochrony Środowiska
Rolnictwa i Leśnictwa

Z up. STAROSTY
mgr inż. Jolanta Pawlikowska
Szefkinia Wydziału Ochrony Środowiska
Rolnictwa i Leśnictwa

Otrzymują:

1. Poltegor-Projekt sp. z o.o., ul. Wyścigowa 56f, 53-012 Wrocław
2. WZMiUW w Łodzi, Inspektorat w Piotrkowie Tryb. ul. Młynarska 2, 97-300 Piotrków Trybunalski
3. RZGW w Poznaniu, Zarząd Zlewni Górnej Warty z/s w Skęczniewie 62-730 Dobra, Skęczniew 57
4. PPIS w Bełchatowie, ul. Okrzei 49, 97-400 Bełchatów
5. WOD -KAN sp. z o.o., ul. Św. Faustyny Kowalskiej 9, 97-400 Bełchatów
6. Leszek Król, Myszaki 12, 97-400 Bełchatów
7. a/a

Do wiadomości:

1. Wojewódzki Inspektorat Ochrony Środowiska w Łodzi, Delegatura w Piotrkowie Trybunalskim, 97-300 Piotrków Tryb., ul. Bawelniana 18

za zgodność
JANINA ORŁOWSKA
Uprawnienia budowlane
do projektowania bez ograniczeń
w specjalności instalacji sanitarnych
nr upr. 271/79/WBPP